
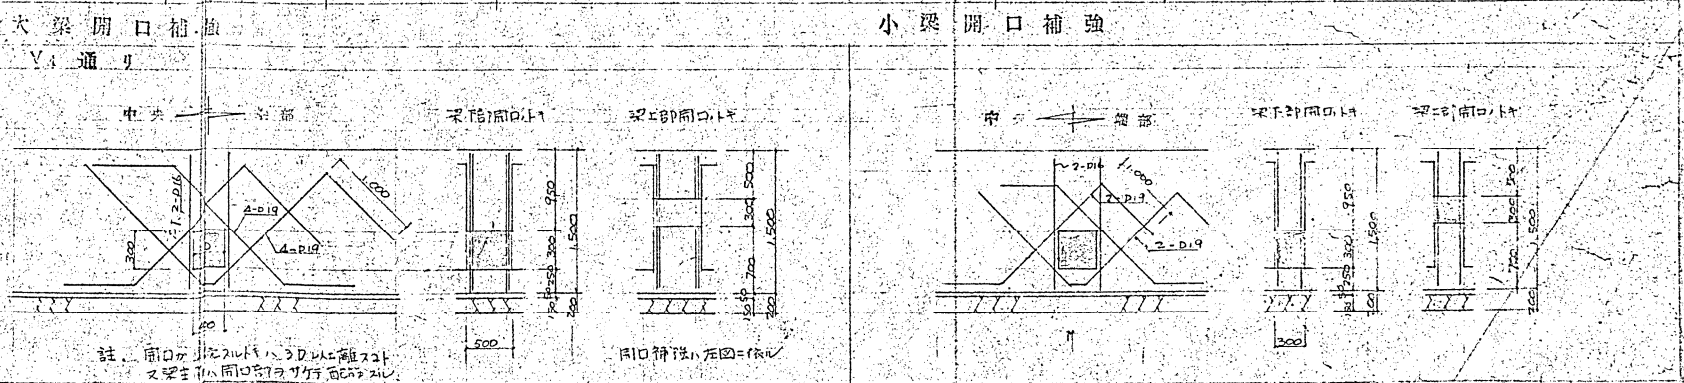
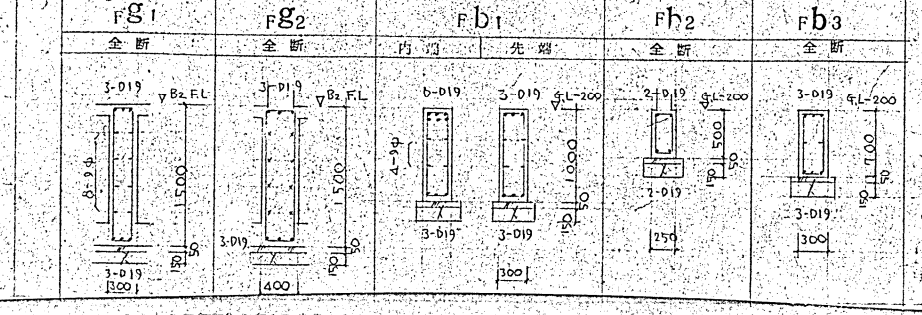



梁リスト 1:40
 特記ナキ限り S-T 0146-3000
 口筋 13φ
 巾止 4φ 96-756φ

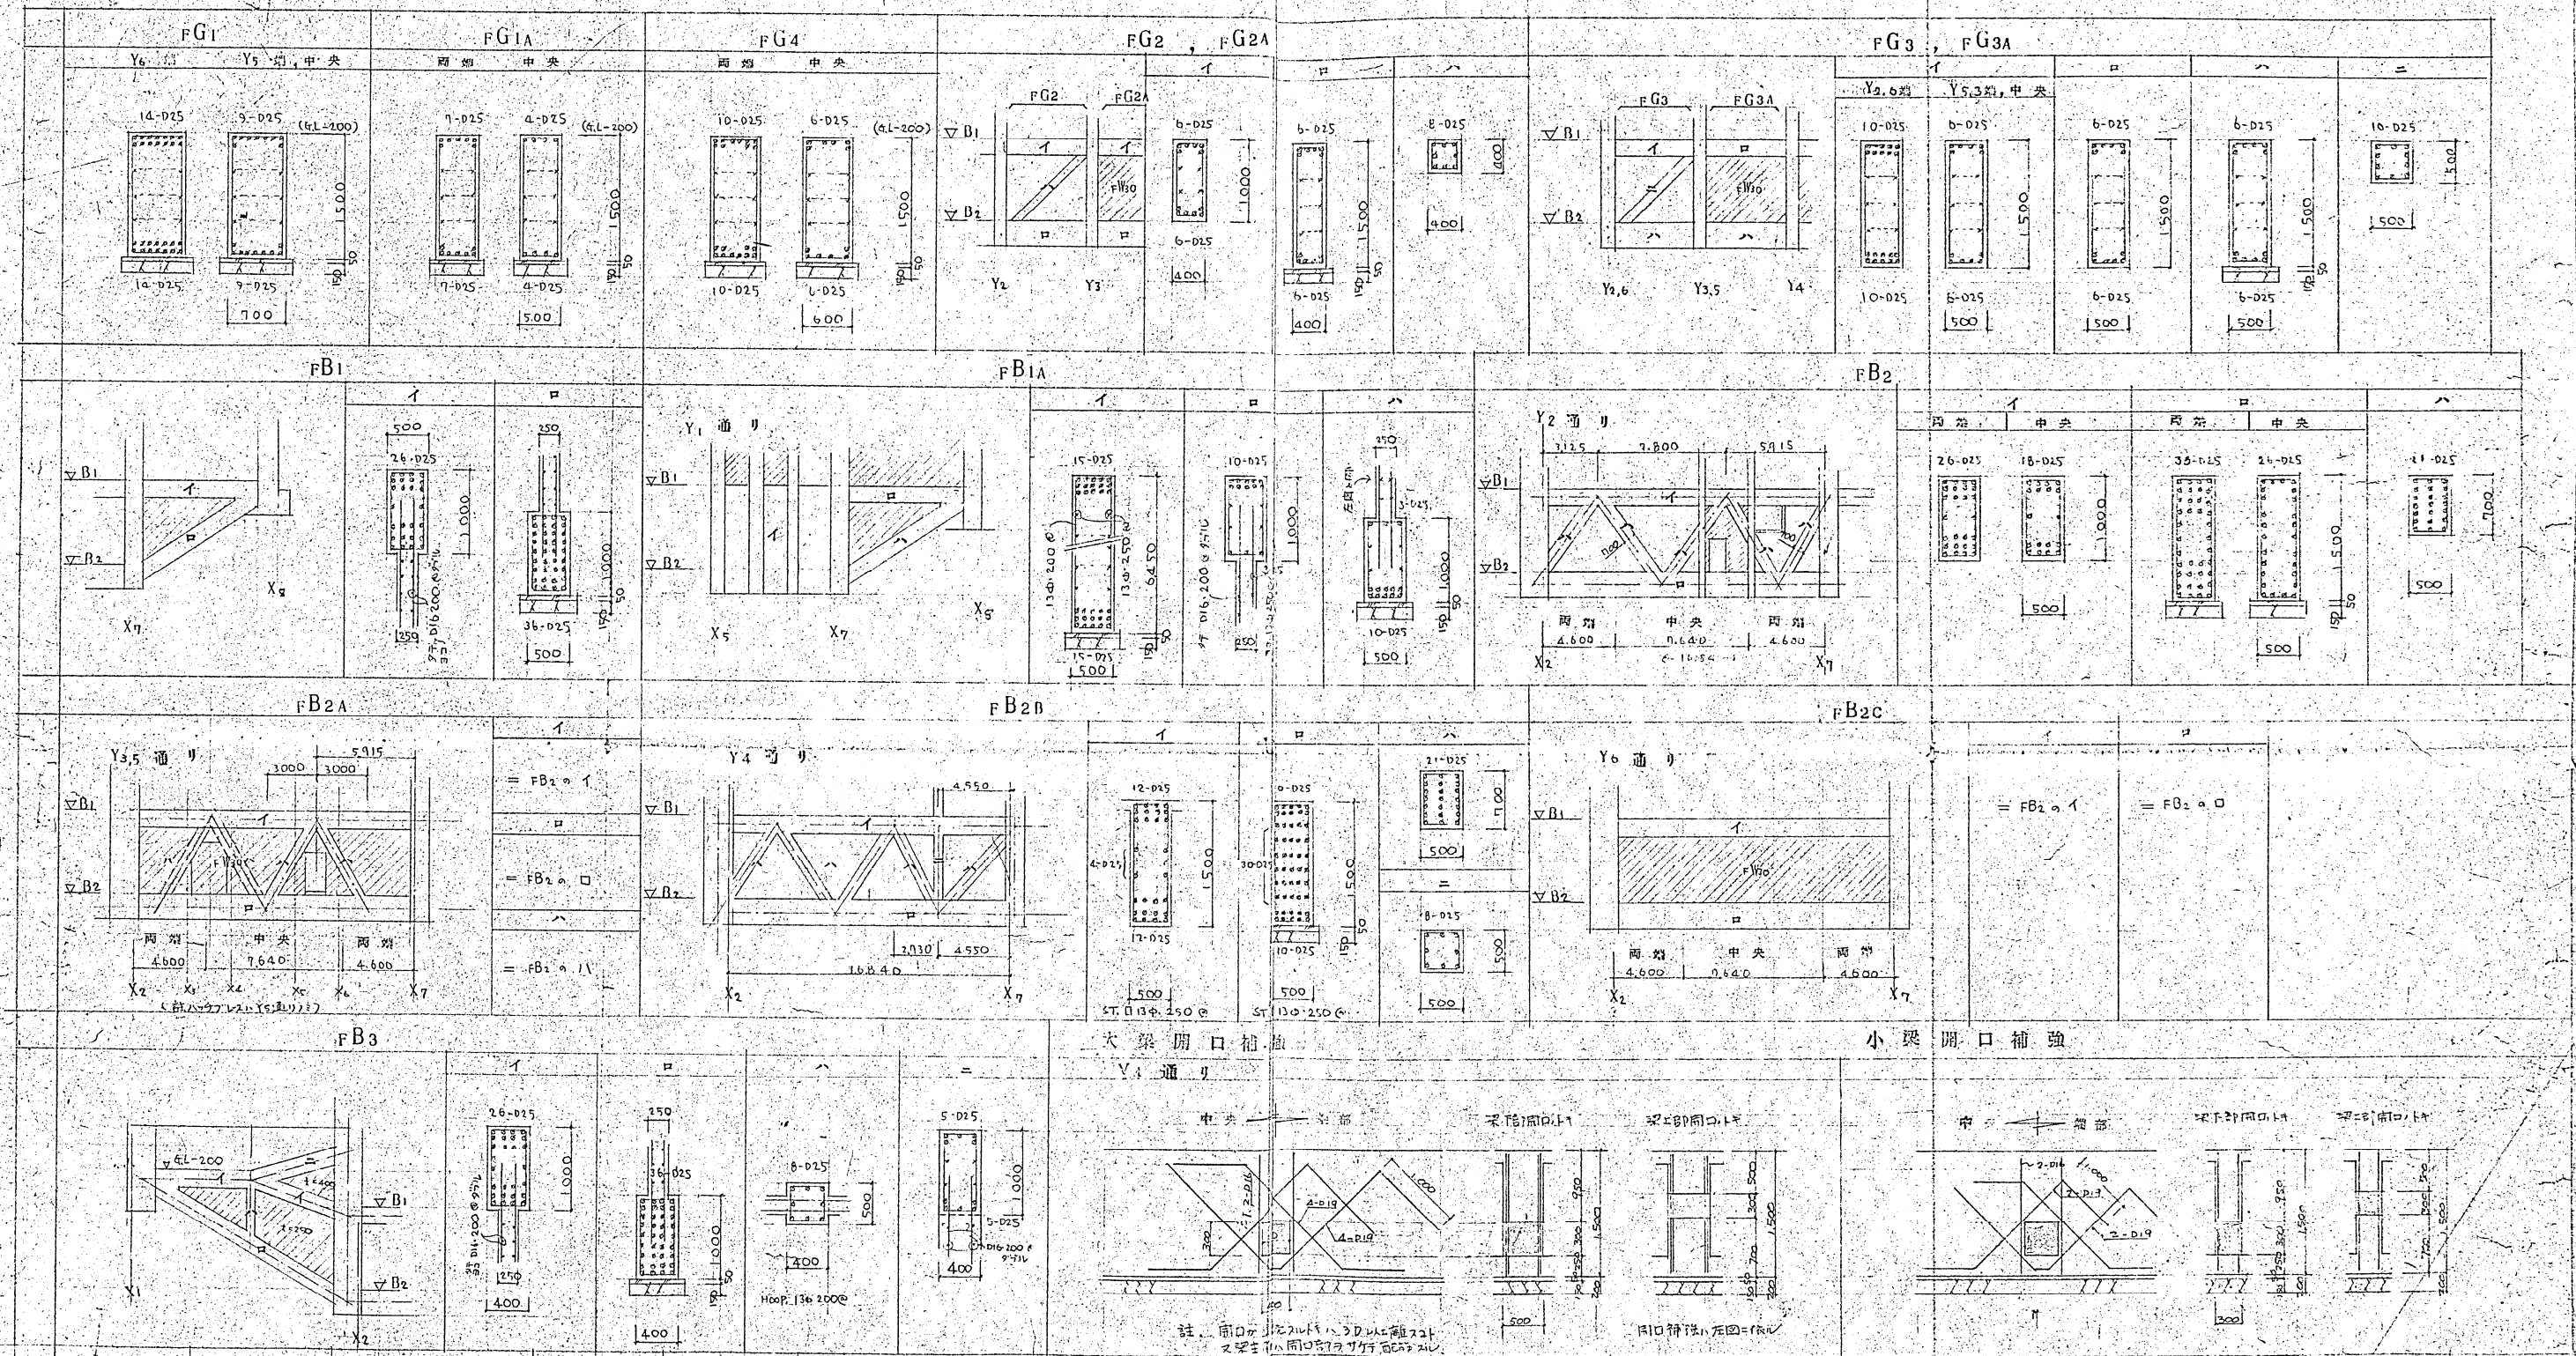

竣工図
 Oishi
 P.R.S.

宮崎県建築課
 課長 補佐 主幹 係長 技師

 監理 1:40
 松井 謙吾 + O.R.S.
 坂倉建築研究所 東京事務所

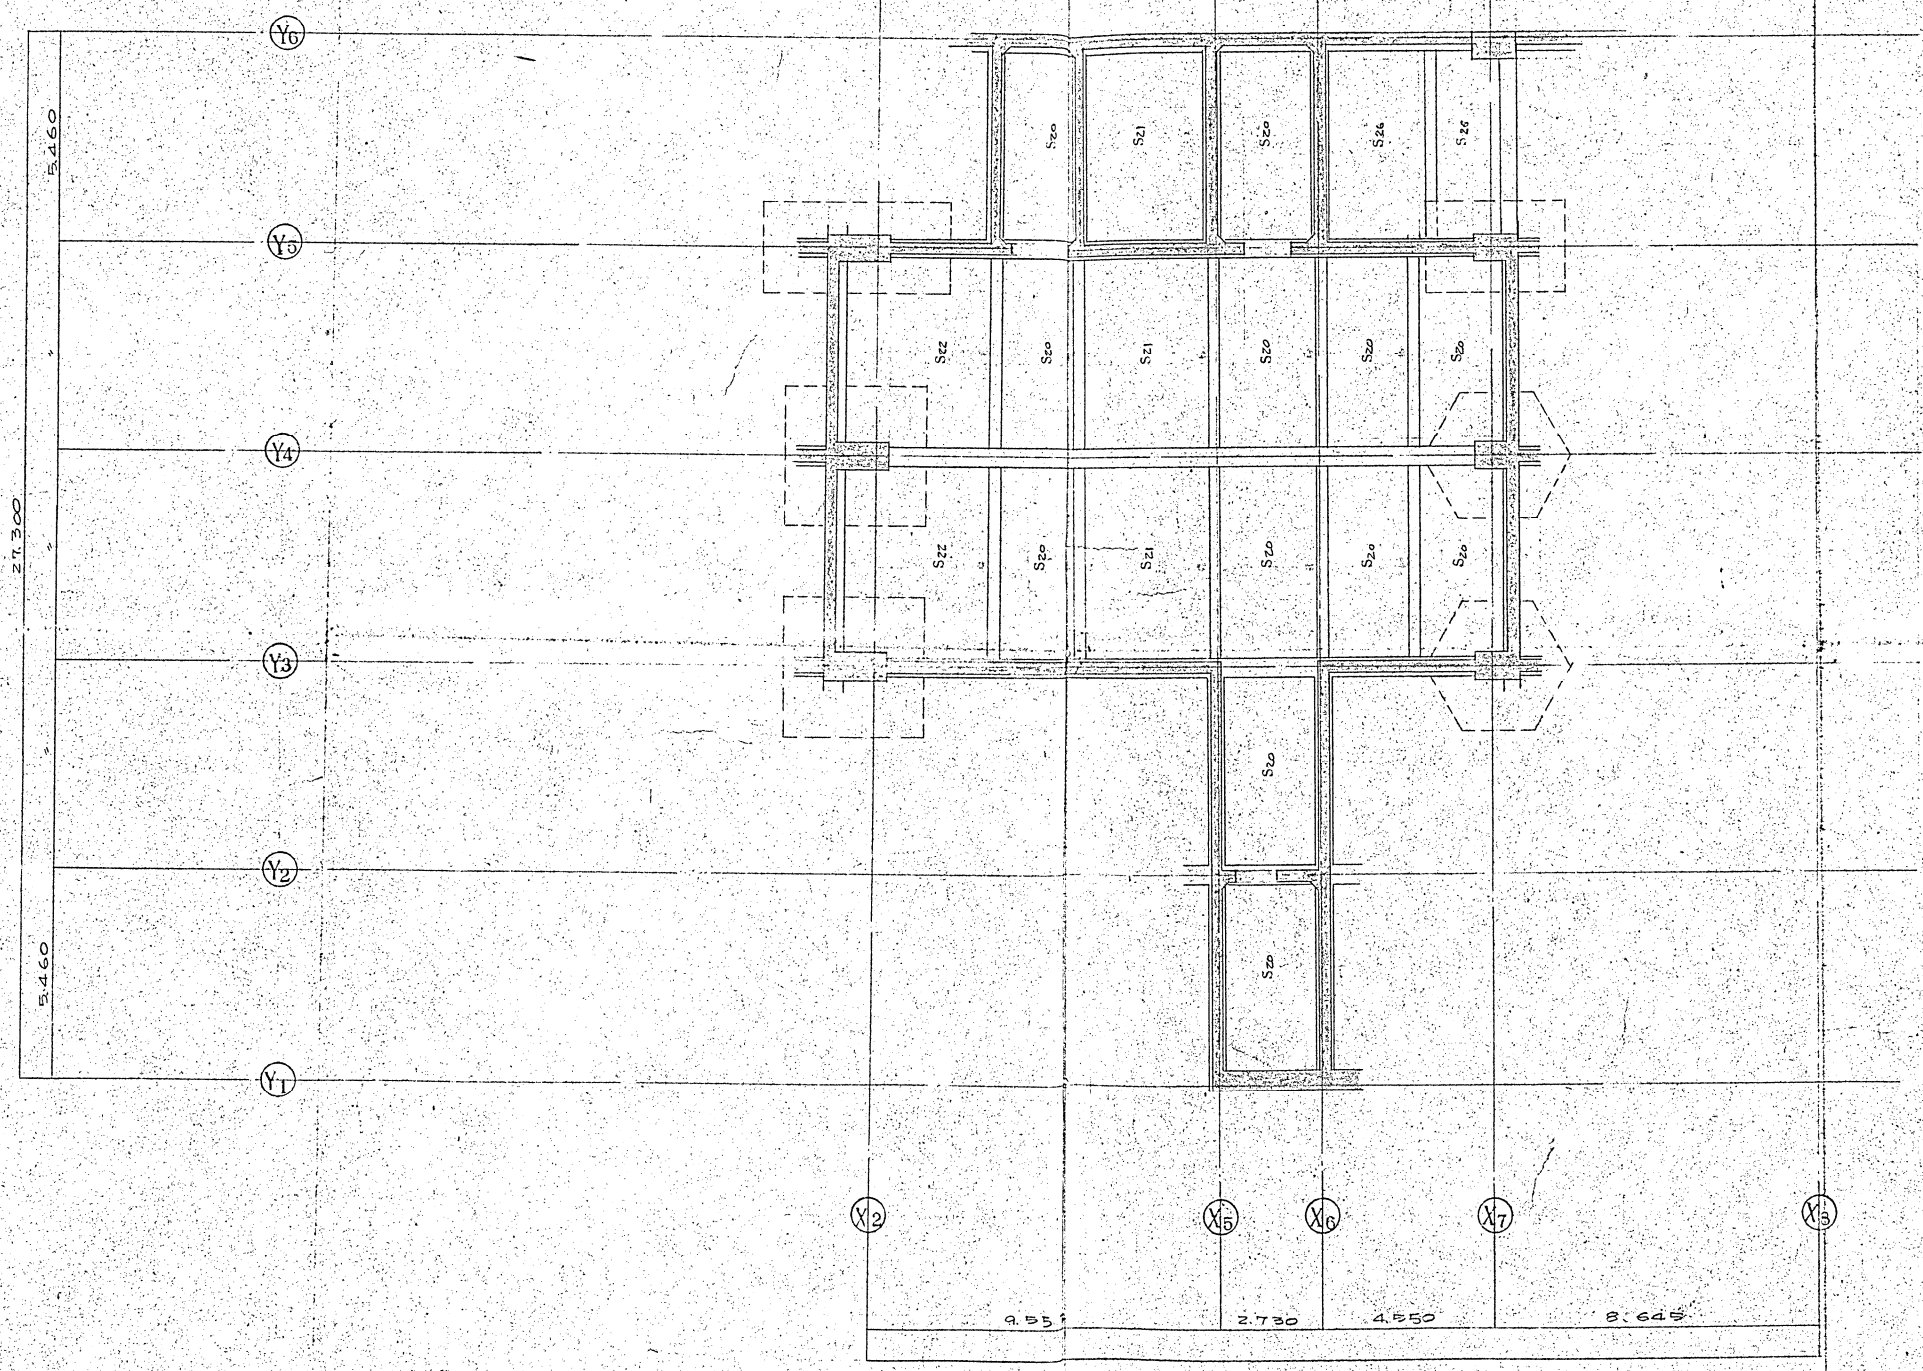


B2 階伏図 1:100

竣工図
Asahi
 O.R.S.J

宮崎県建築課				
課長	補佐	主任	係長	技師

宮崎県市ヶ谷ビル(仮称)新築工事				
B2 階伏図				
縮尺	1:100			S
松井源吾 + O.R.S.				4
坂倉建築研究所 東京事務所 一級建築士 才23478号 原田啓博				

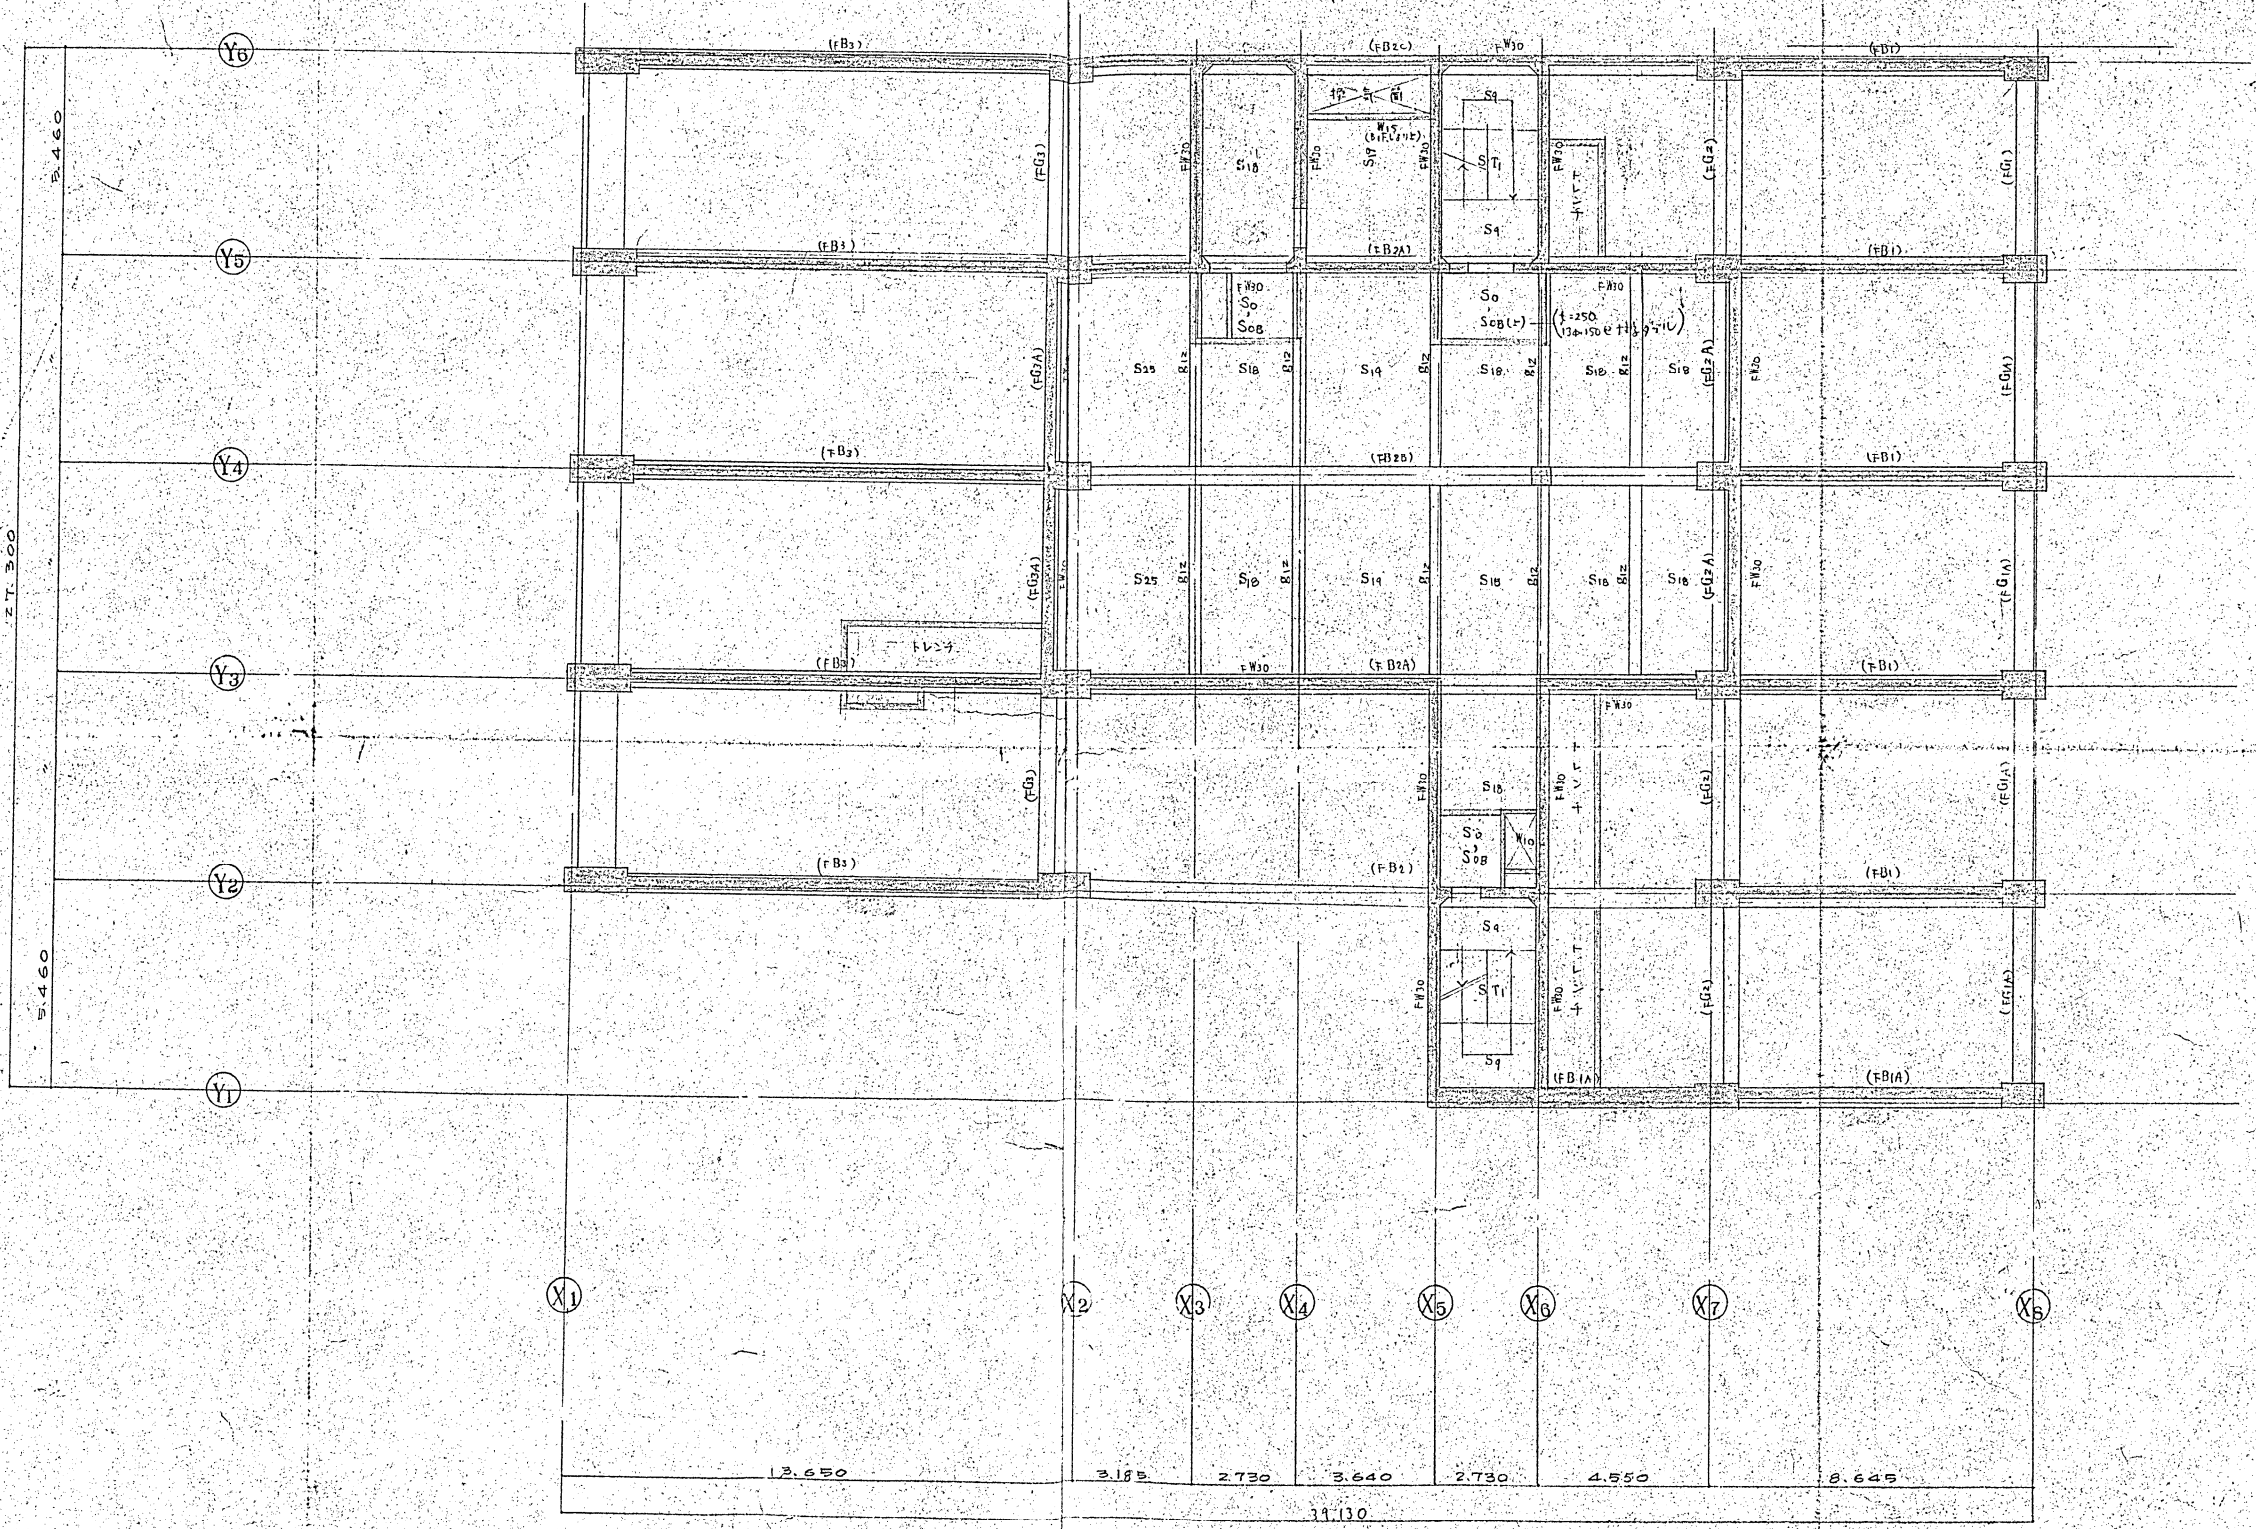


B1階伏図 1:100

竣工図
D.R.S.T

宮崎県建築課			
課長	補佐	主任	係長

宮崎県市ヶ谷ビル(仮称)新築工事			
B1階伏図			S
縮尺 1:100			S
松井謙吾 + O.R.S.			
坂倉建築研究所 建築士事務所			

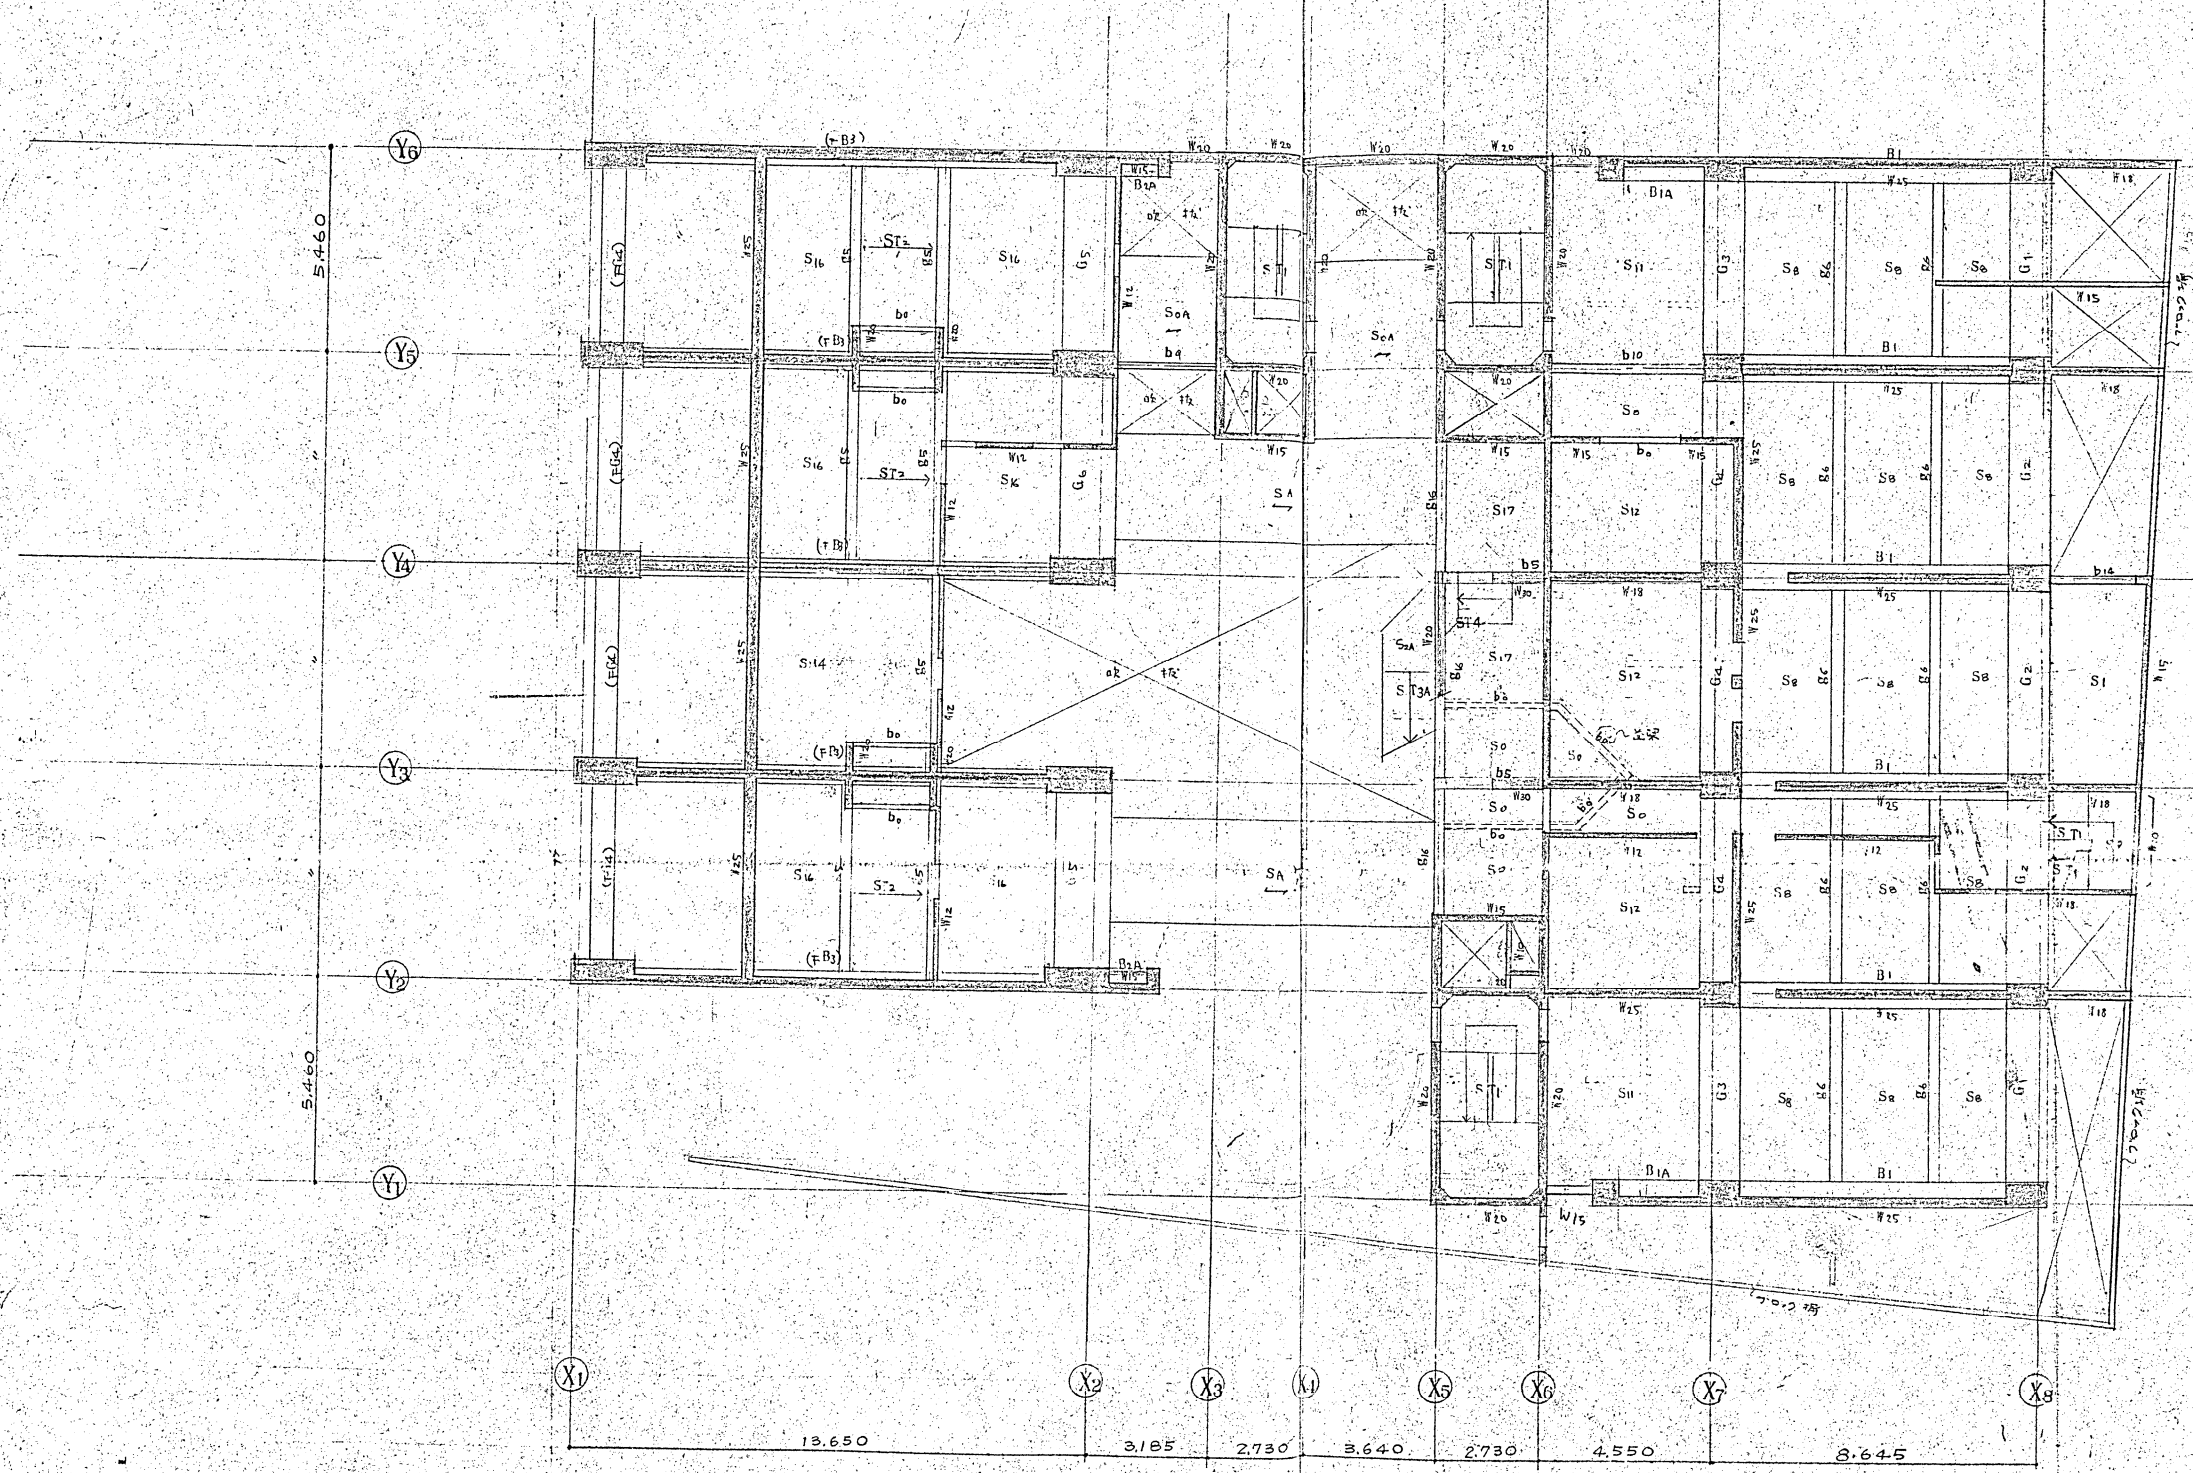


1階伏図 1:100

竣工図
Cochi
P.R.S.T.

宮崎県建設課			
課長	主任	係長	技師

宮崎県庁庁舎ビル(仮称)新築工事			
1階伏図			
縮尺	1:100		S
設計	松井源吾 + O.R.S.		6
坂倉建築研究所 東京事務所 一級建築士 23479号 岡田誠			

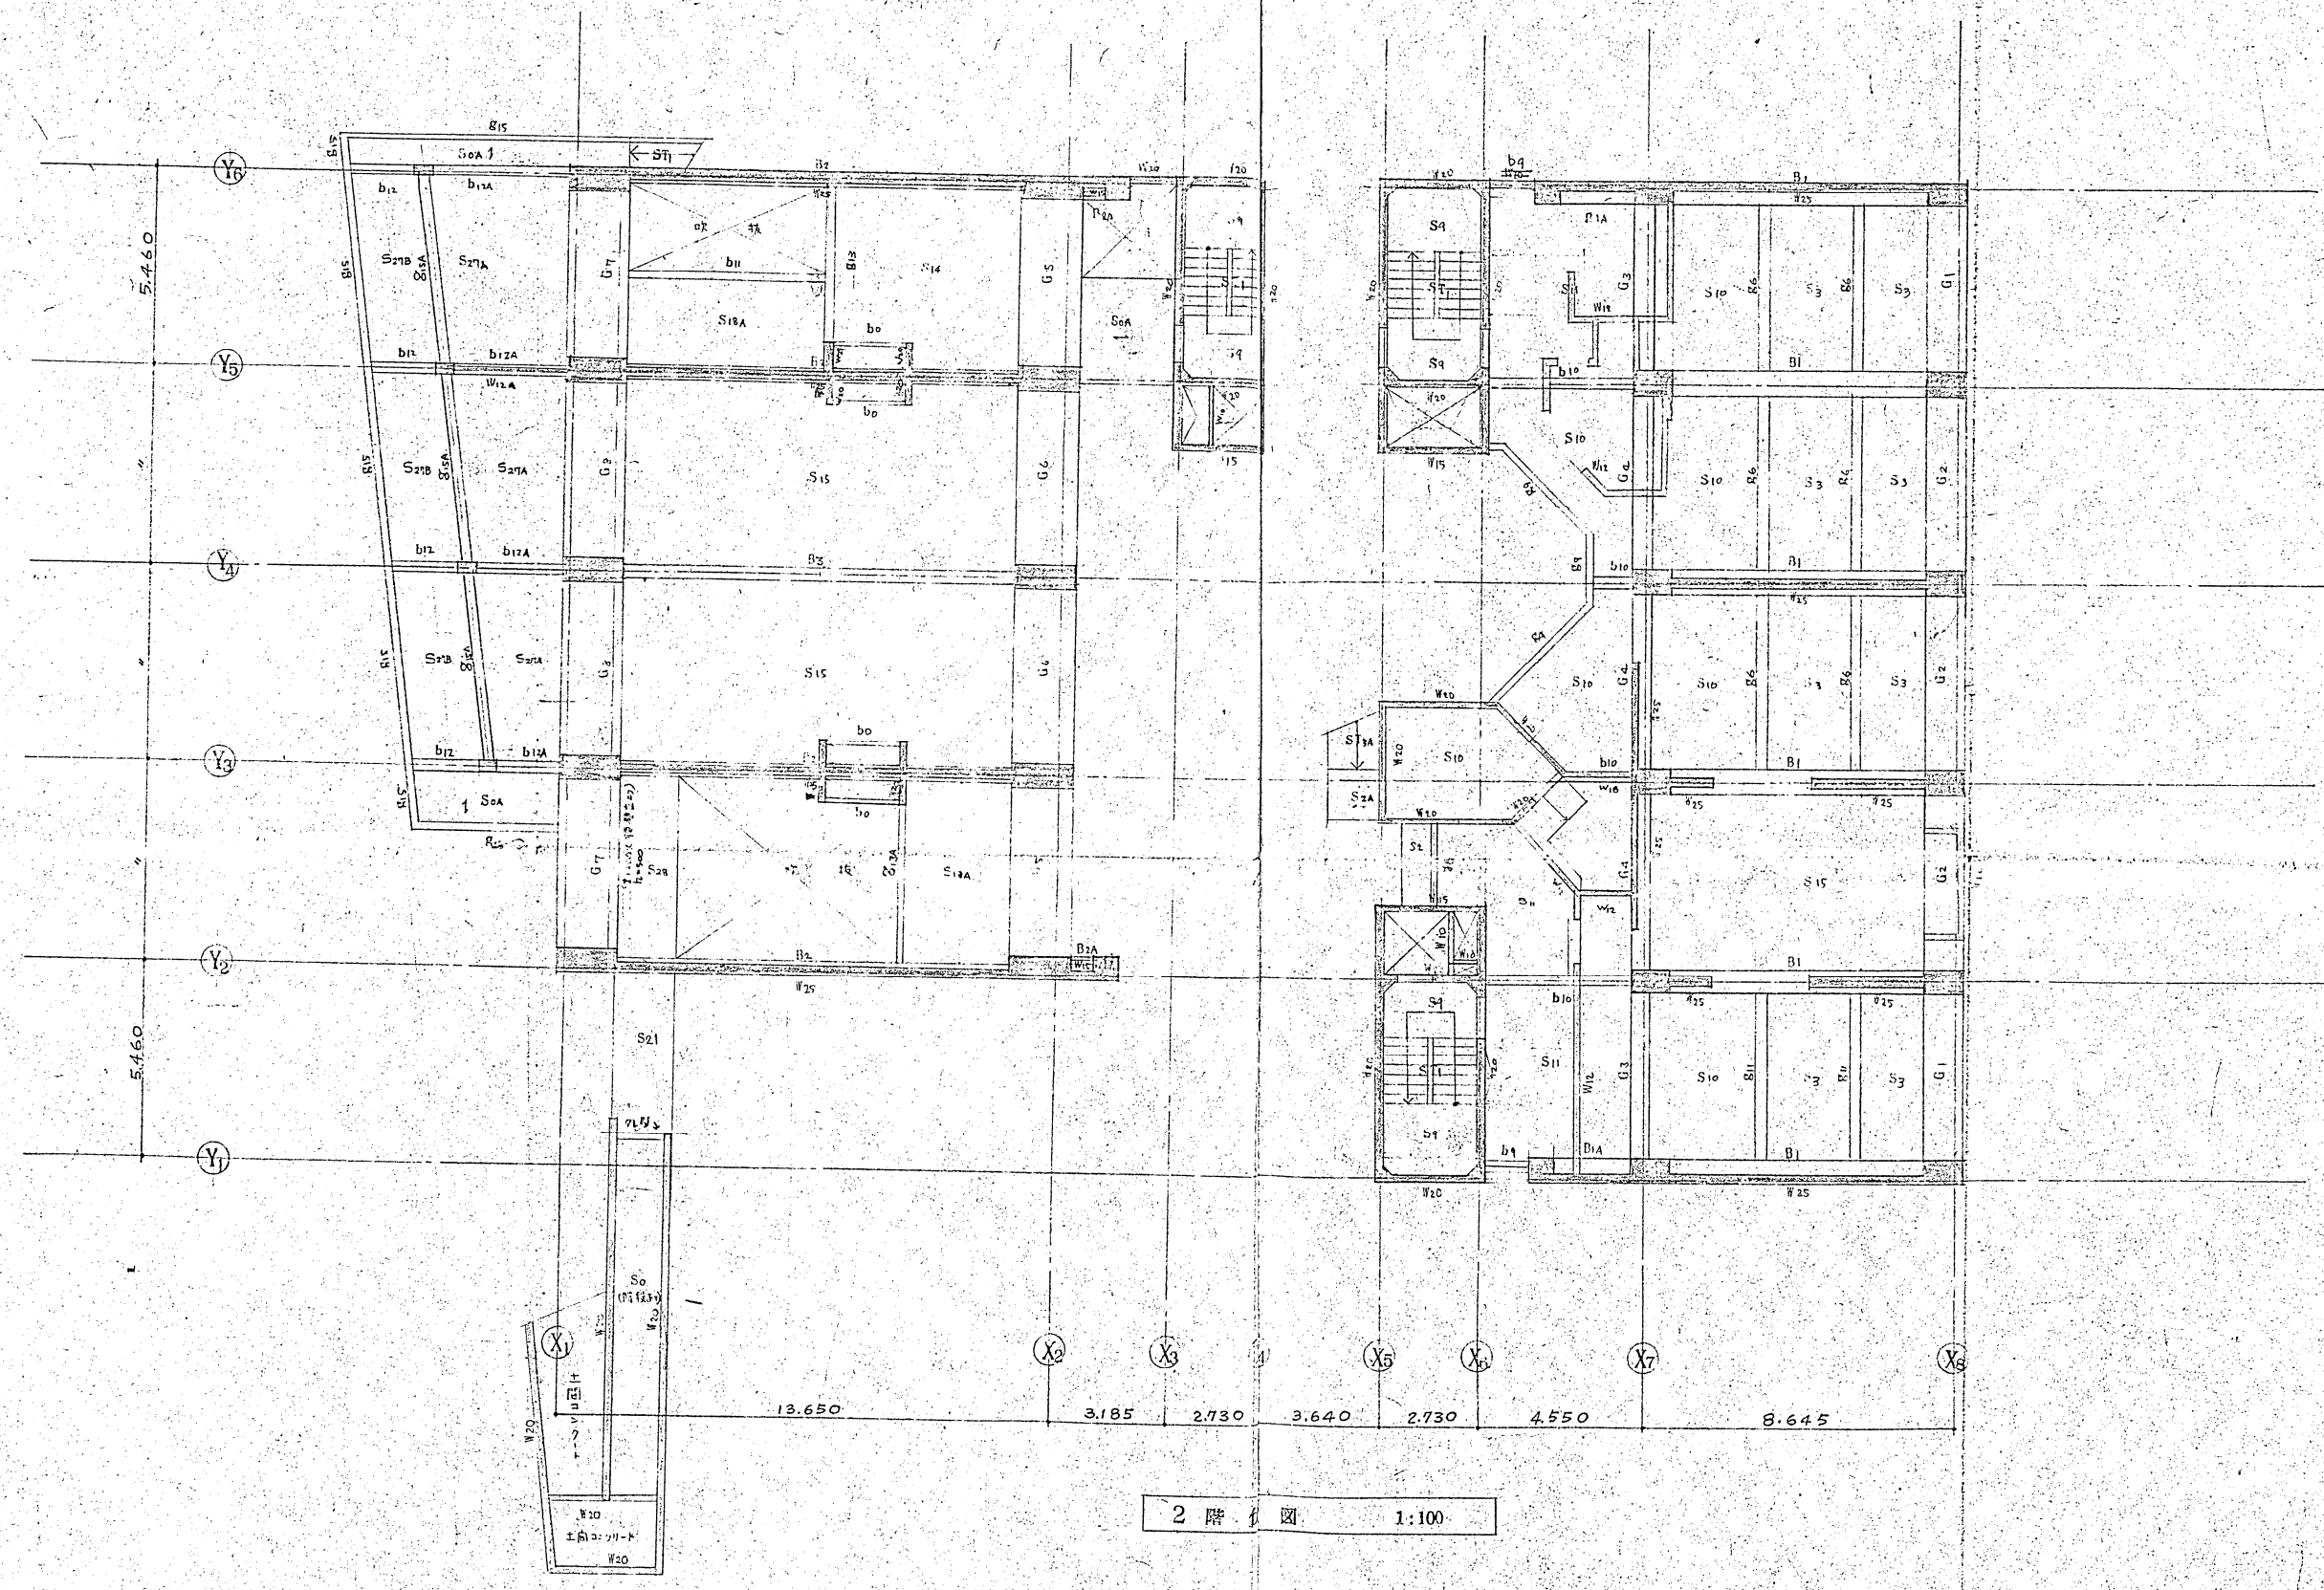


2階伏図 1:100

竣工図
Cishi
O.R.S.T

宮崎県建築課				
課長	補佐	主任	係長	担当技師

2階伏図			
縮尺	1:100		S
松井源吾 + O.R.S.			

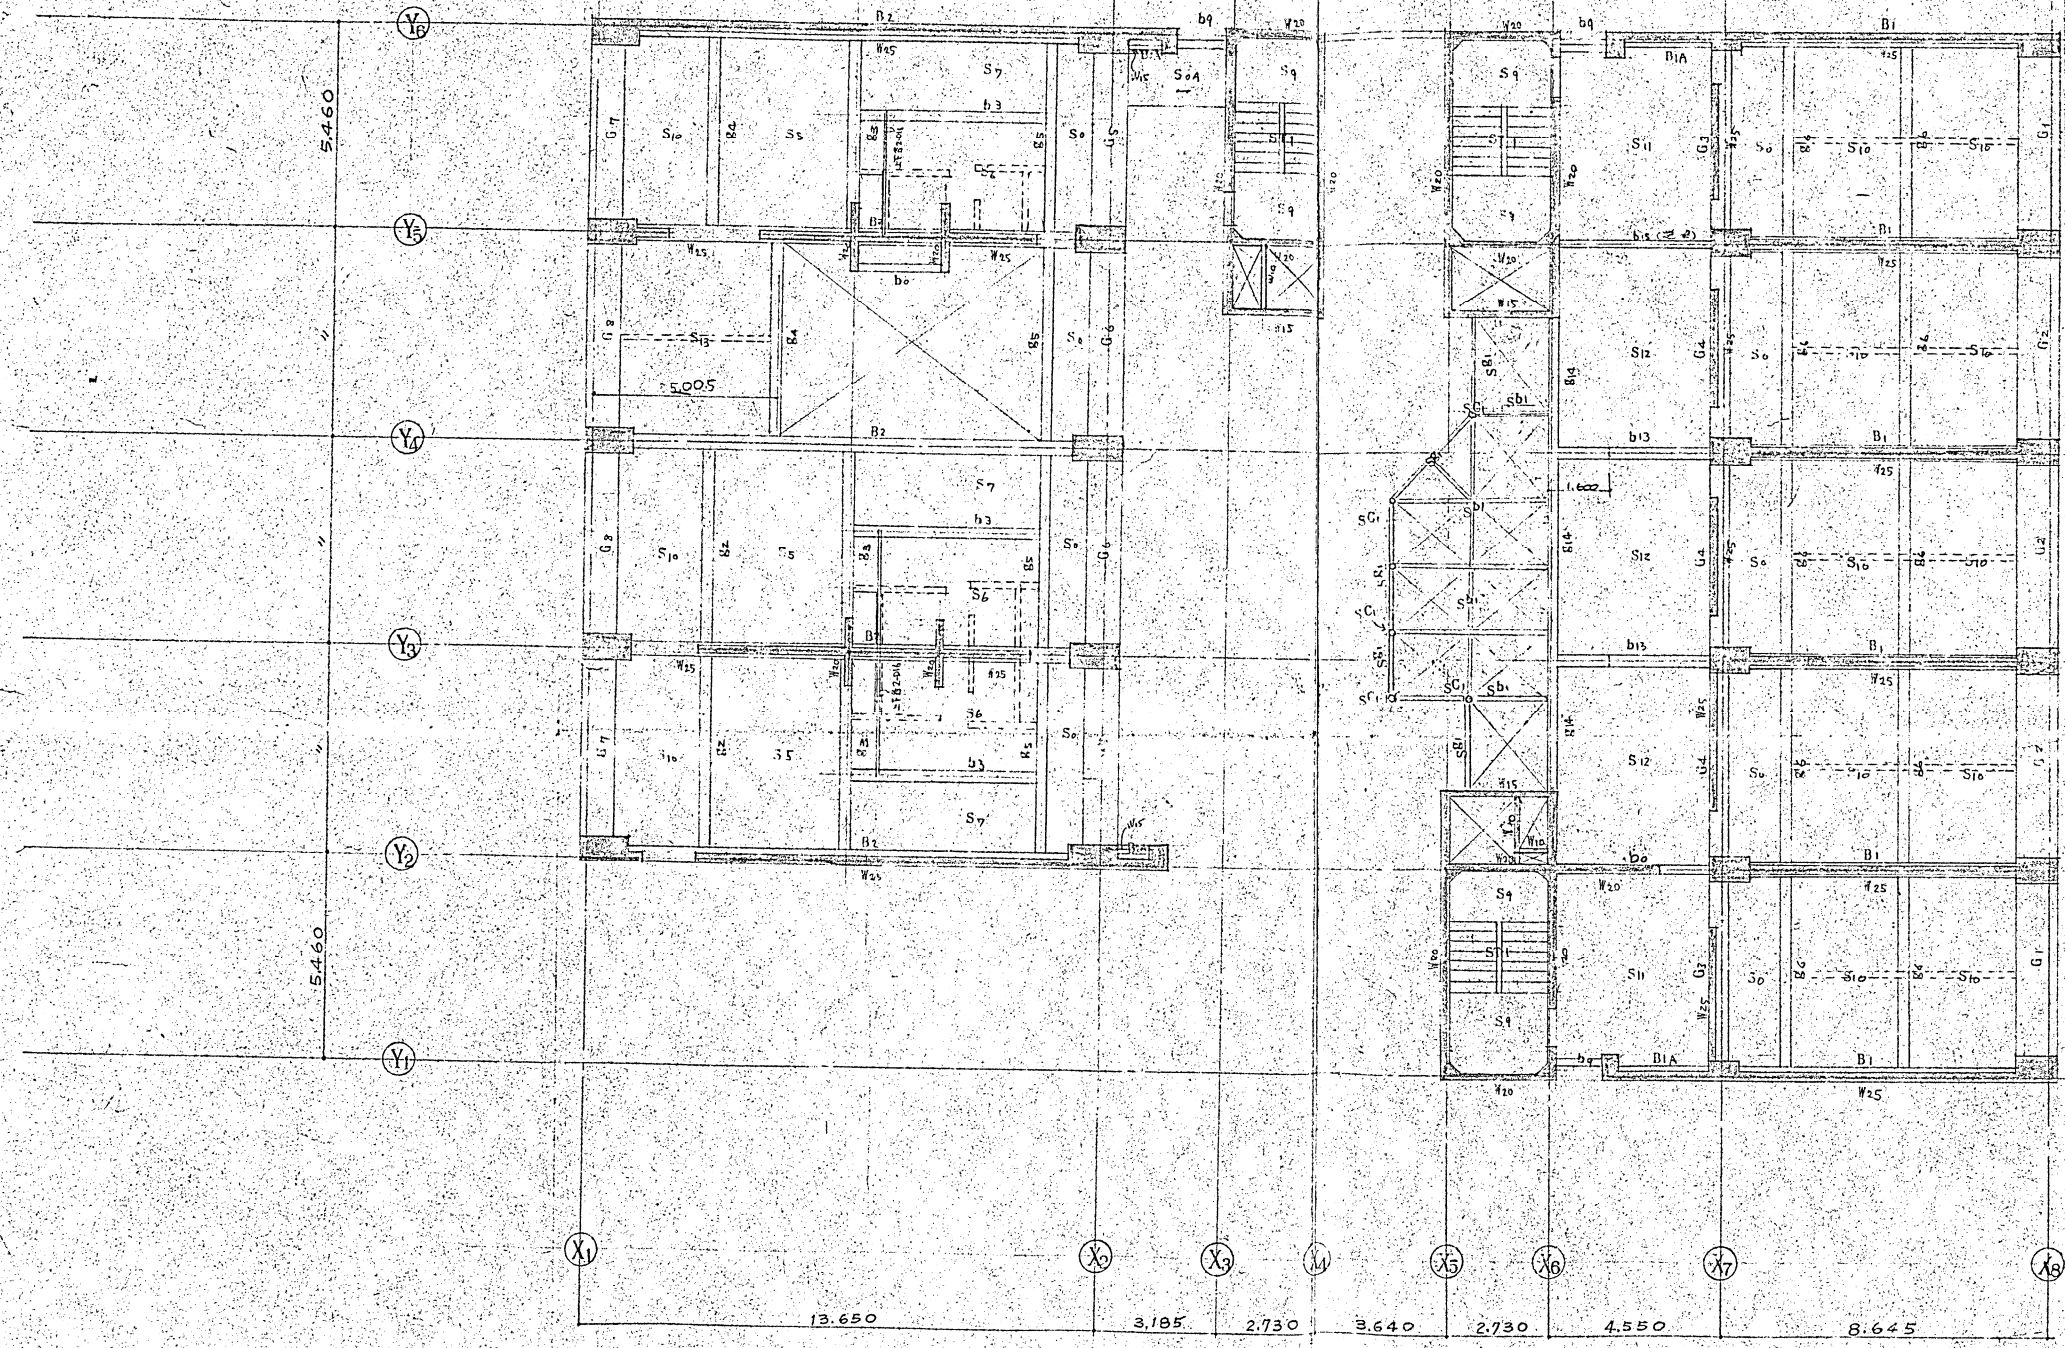


3階伏図 1:100

竣工図
Aoki
D.R.S.T

宮崎県建築課			
課長	補佐	主任	技師

宮崎県庁舎ビル(仮称)新築工事			
3階伏図			
縮尺	1:100		
松井源吾 + O.R.S.			

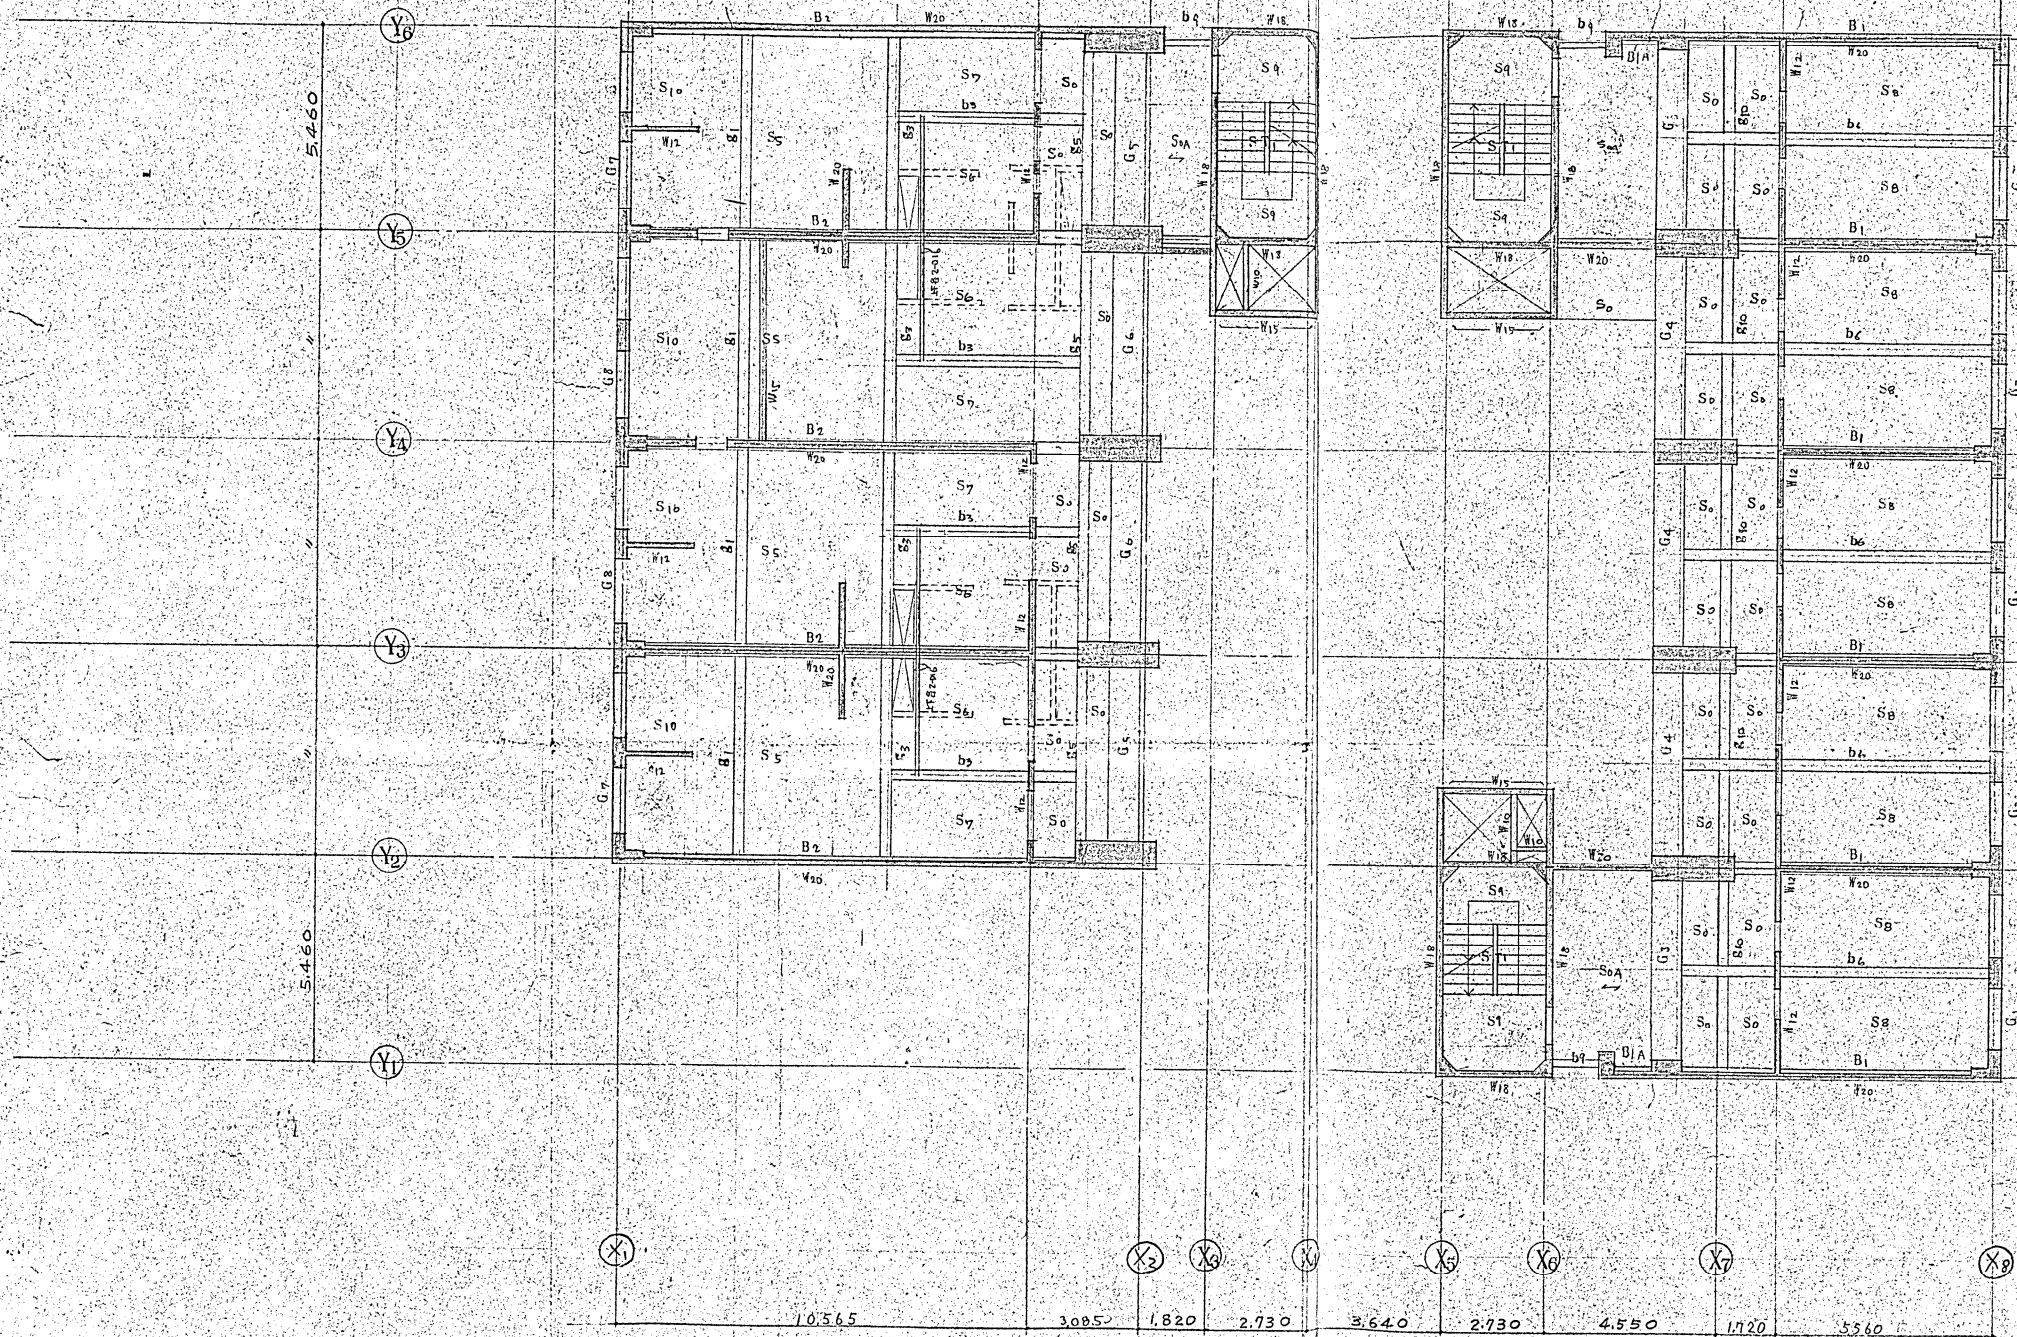


4階 伏図 1:100

竣功図
Coshie
O.R.S.T

宮崎県建築課				
課長	補佐	主査	係長	技師

宮崎県市ヶ谷ビル(仮称)新築工事				
4階 伏図				S
1:100				0
松井源吾 + O.R.S.				
坂倉建築研究所 東京事務所				

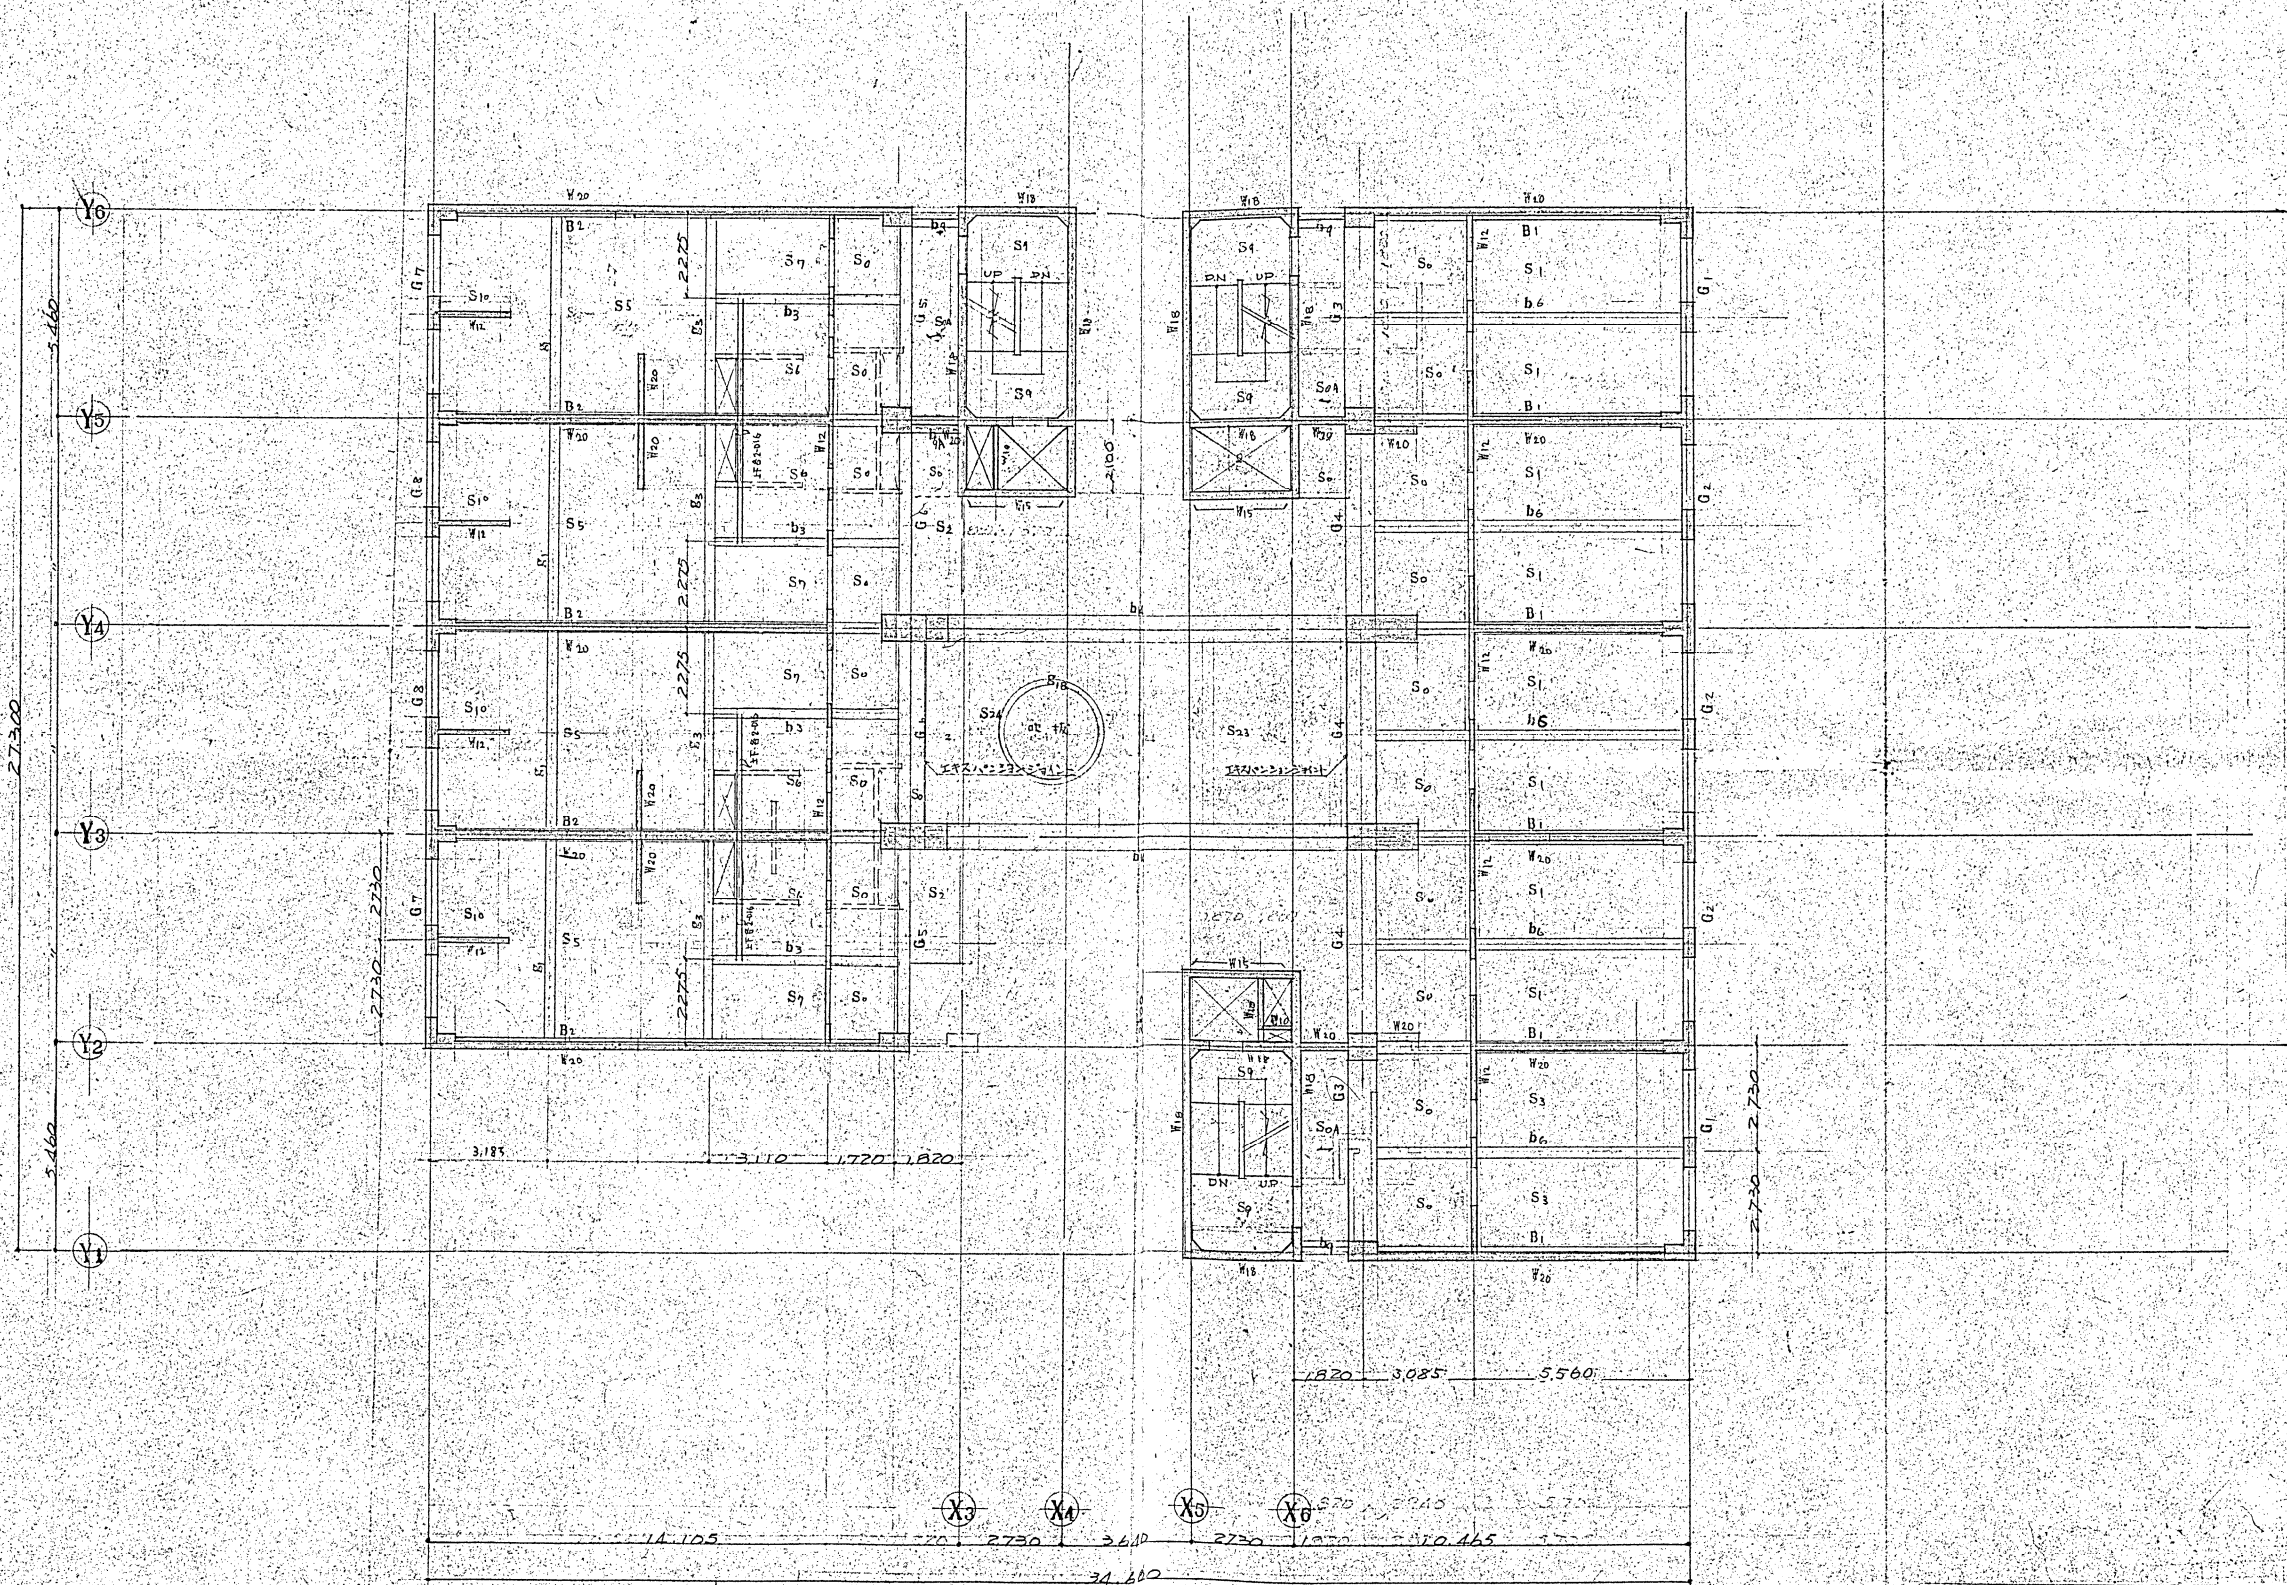


5階伏図 1:100

竣工図
A. R. S. J.

宮崎県建築師			
課長	補佐	主任	係長

宮崎県市ヶ谷ビル(仮称)新築工事			
5階梁伏図			
縮尺	1:100		S
松井源吾 + O. R. S.			
坂倉建築研究所 東京事務所 一ツ橋ビル2347号 4階			

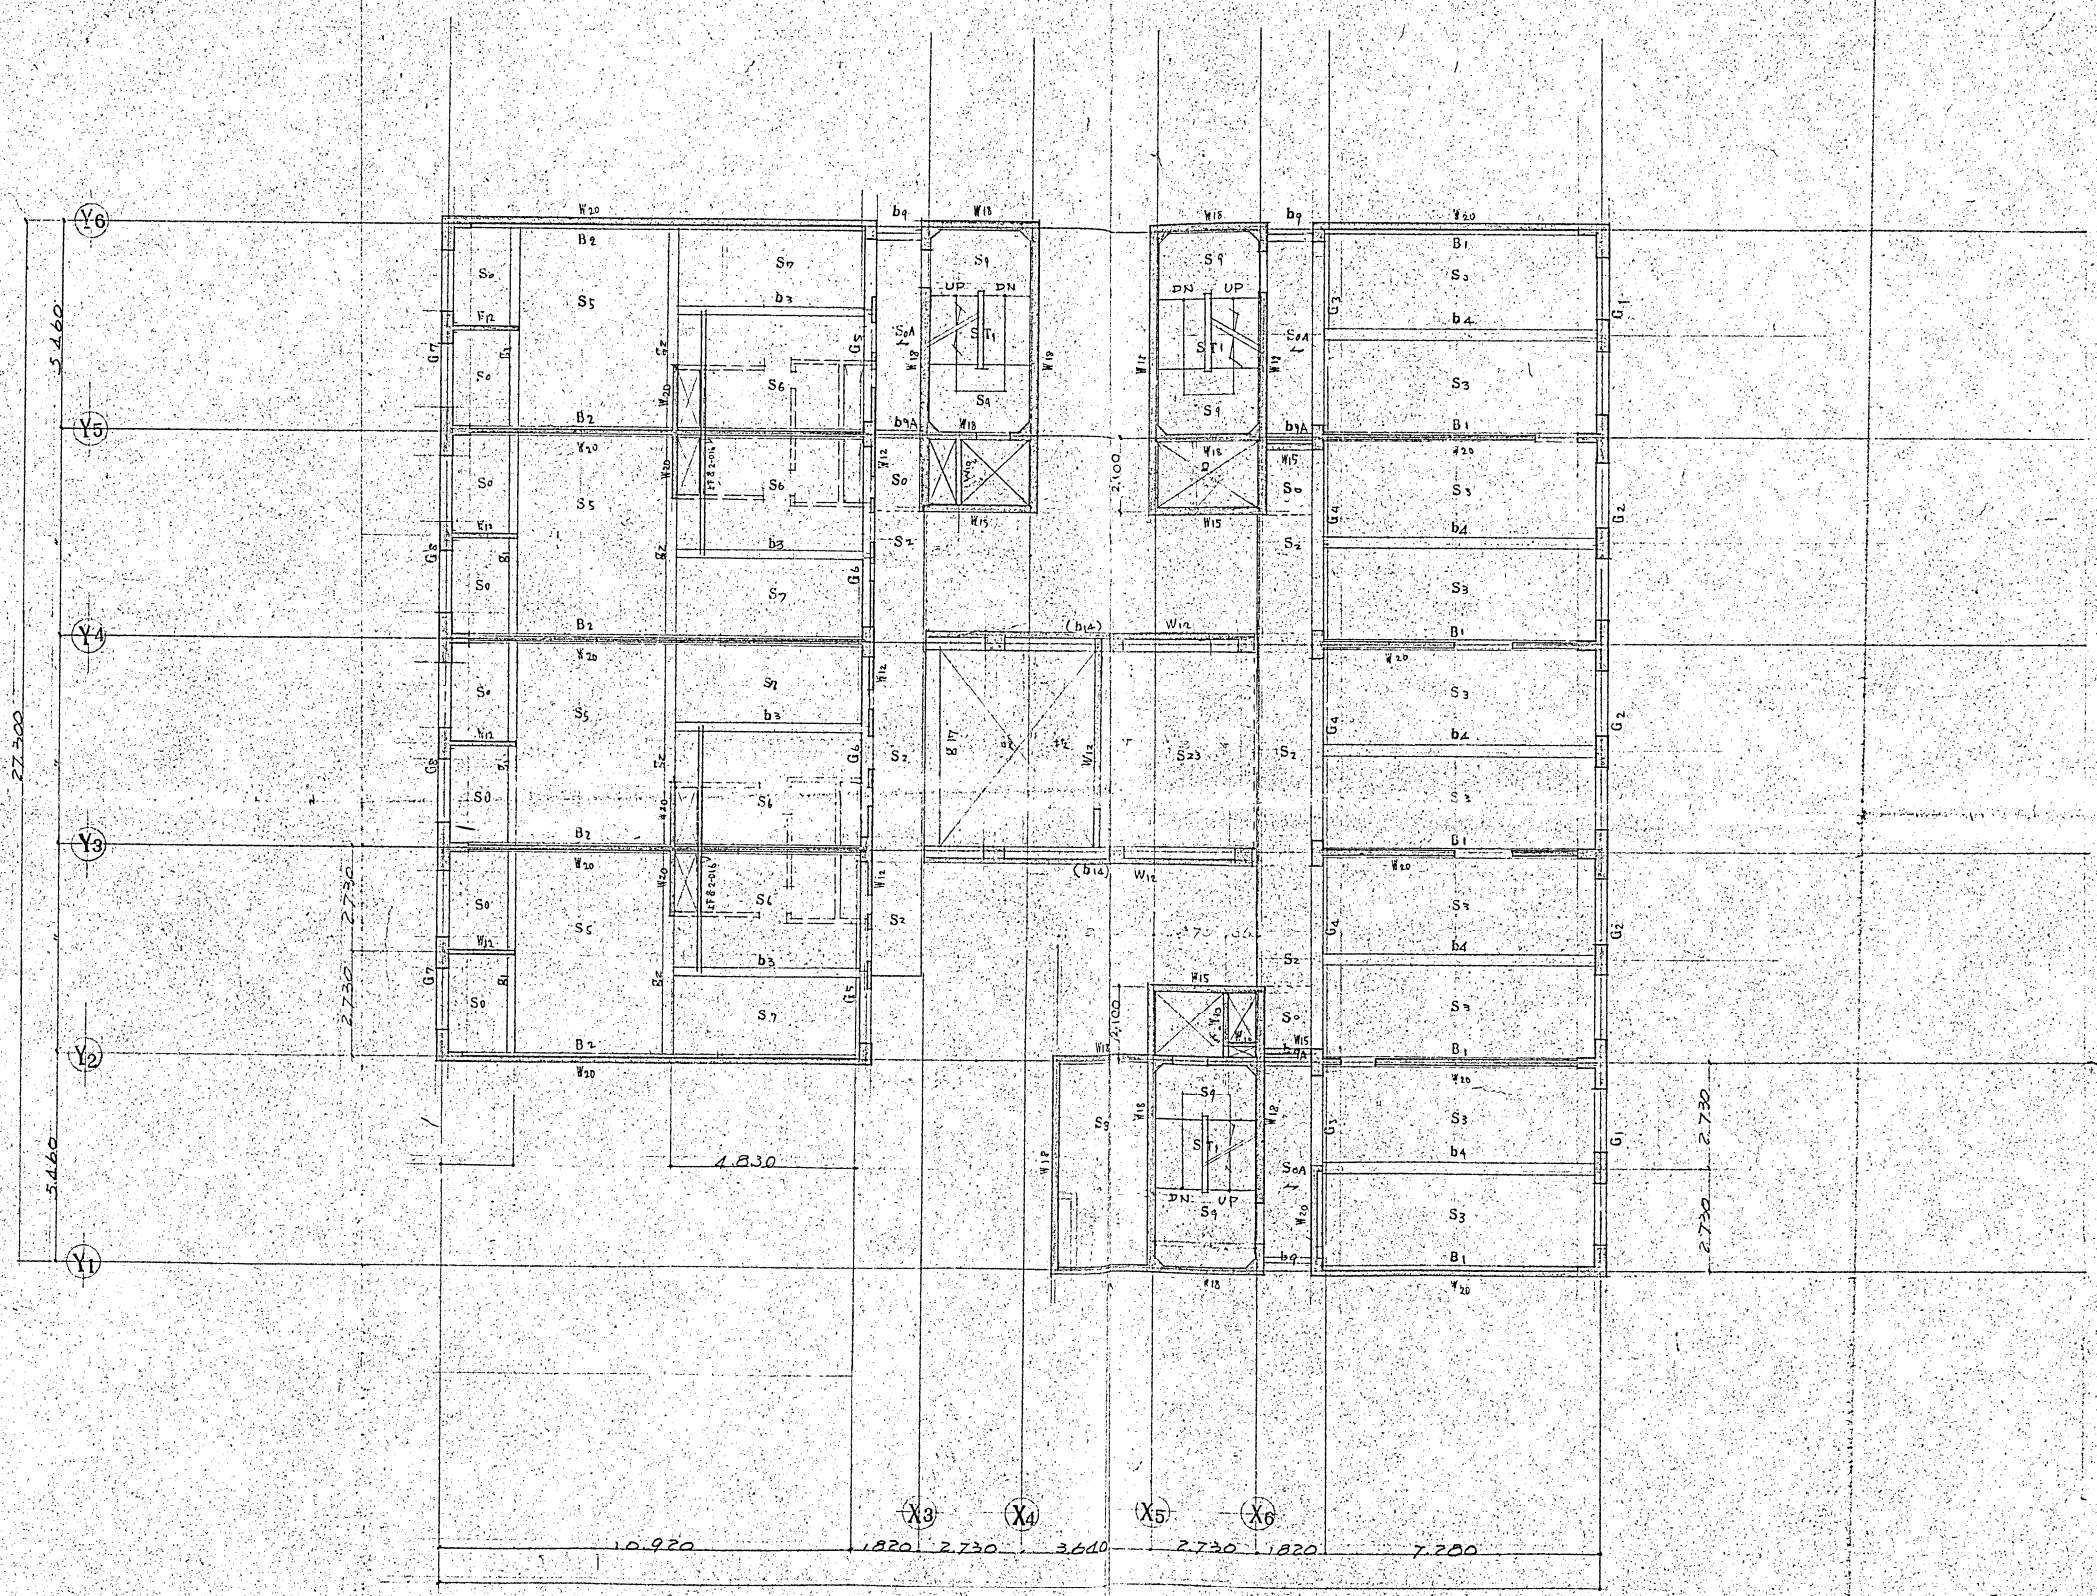


6階伏図 1:100

竣工図
C.R.S.7

宮崎県建設課			
課長	副課長	主任	係長

宮崎県市ヶ谷ビル(仮称)新築工事			
6階伏図			S
縮尺 1:100			
松井源吾 + O.R.S.			
坂倉建築研究所 東京事務所			

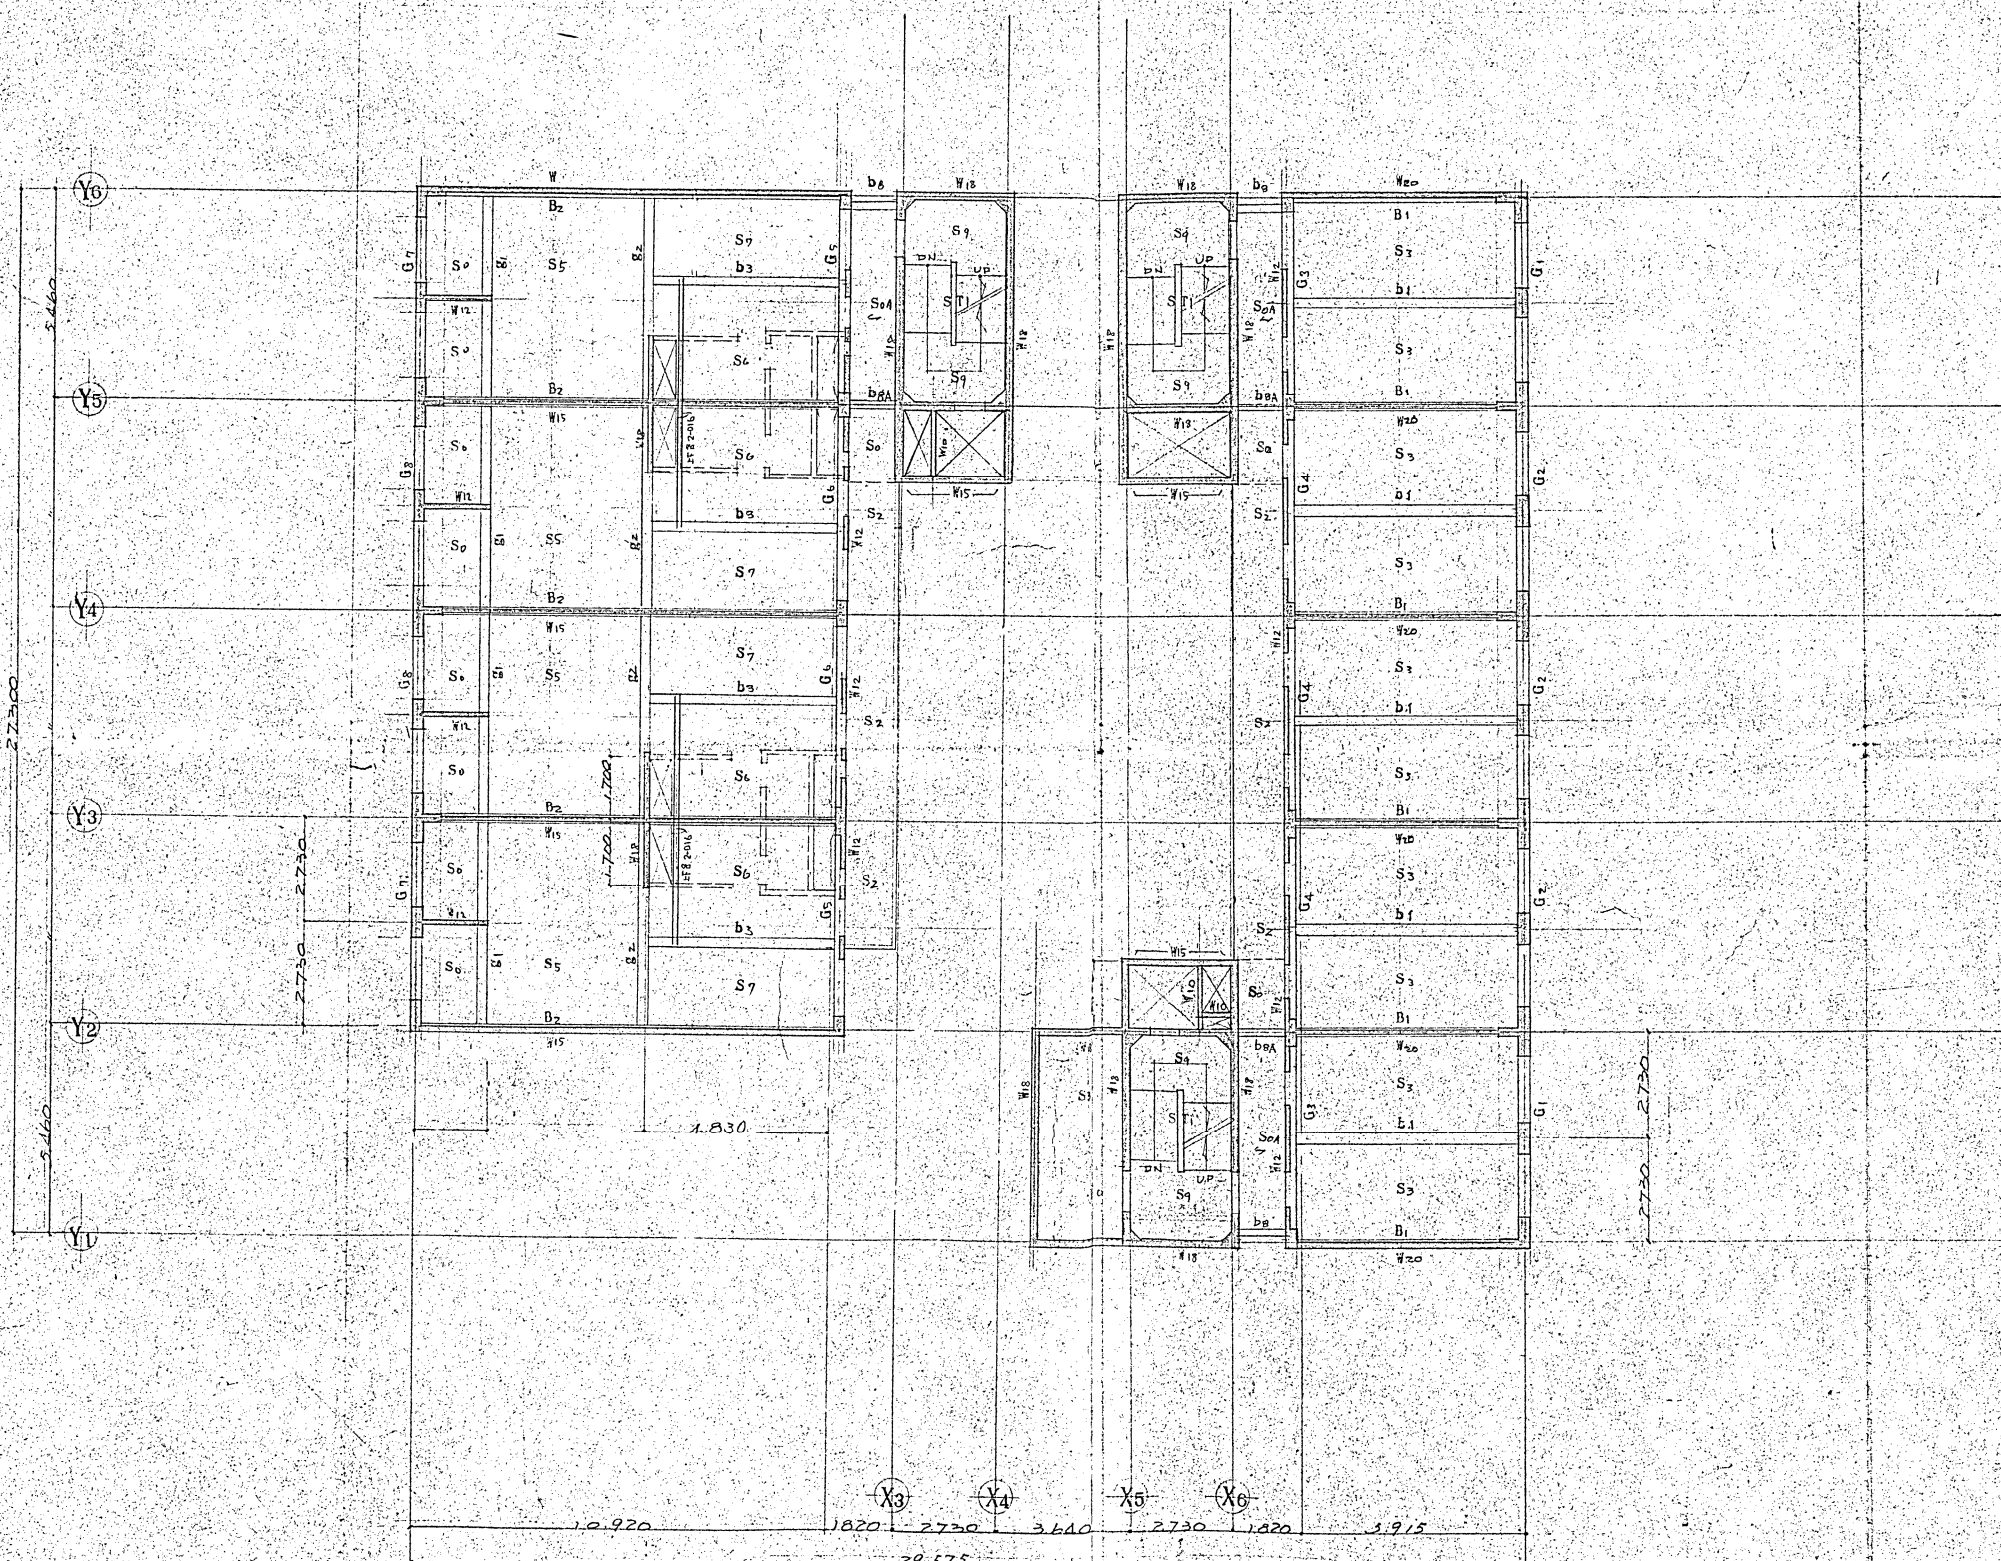

7・8階伏図 1:100

竣工図
C. O. R. S.

宮崎県建築課				
課長	補佐	主任	係長	担当者

宮崎県宮崎市ヶ谷乙二(仮称)新築工事			
7・8階伏図			3
縮尺	1:100		12
松井源吾 + O.R.S.			
坂倉建築研究所 東京事務所 一環ビル 4F 3347番 402号			