


9階 伏図 1:100

10階 伏図 1:100

竣工図
Cook
O.R.S.T

宮崎県建築課			
課長	補佐	主任	技師

宮崎県市ヶ谷ビル(仮称)新築工事			
9.10階 伏図			S
縮尺 1:100			13
松井源吾 + O.R.S.			
坂倉建築研究所 東京事務所			

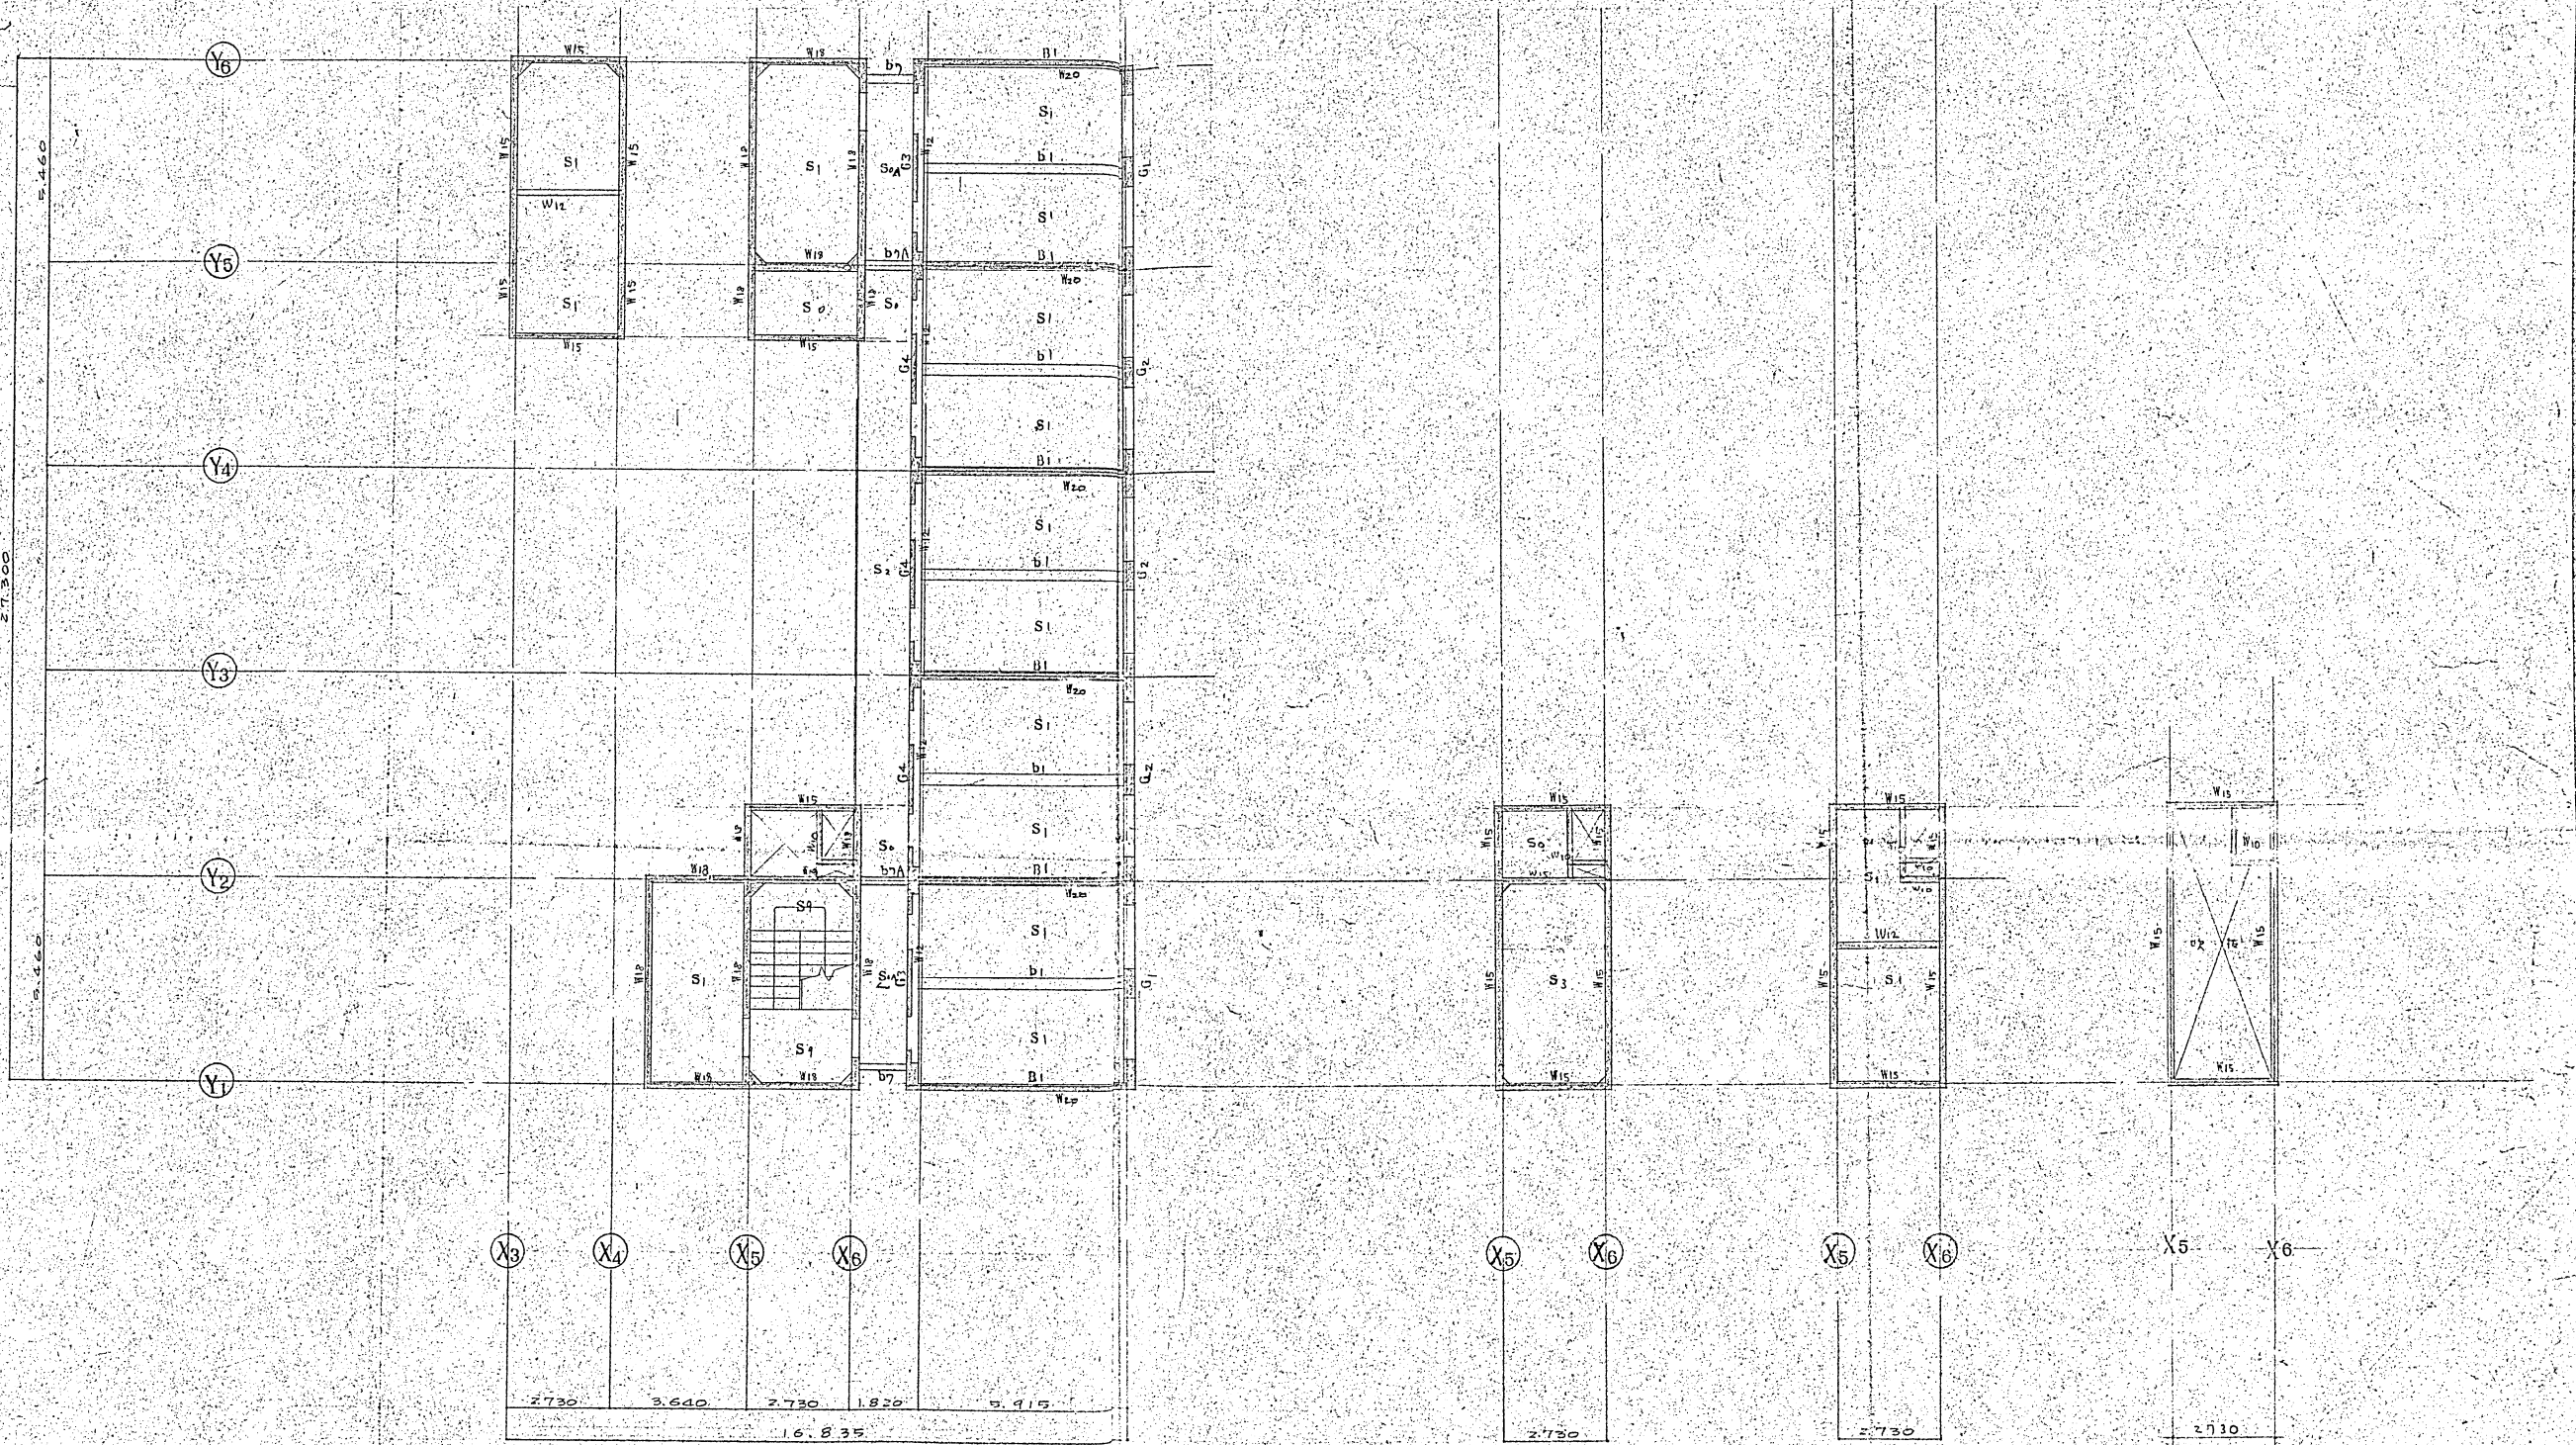

R 階 伏 図 1:100


P2 階 伏 図 1:100

PR 階 伏 図 1:100

竣工図
Cishi
O.R.S.J.

宮 崎 県 建 築 課				
課 長	補 佐	主 査	係 長	担 当 技 師


R・P2・PR 階 伏 図				3
縮 尺 1:100				14
松井 謙吾 + O.R.S.				
坂倉建築研究所 東京事務所 一棟設計士 23478 号 1994年				

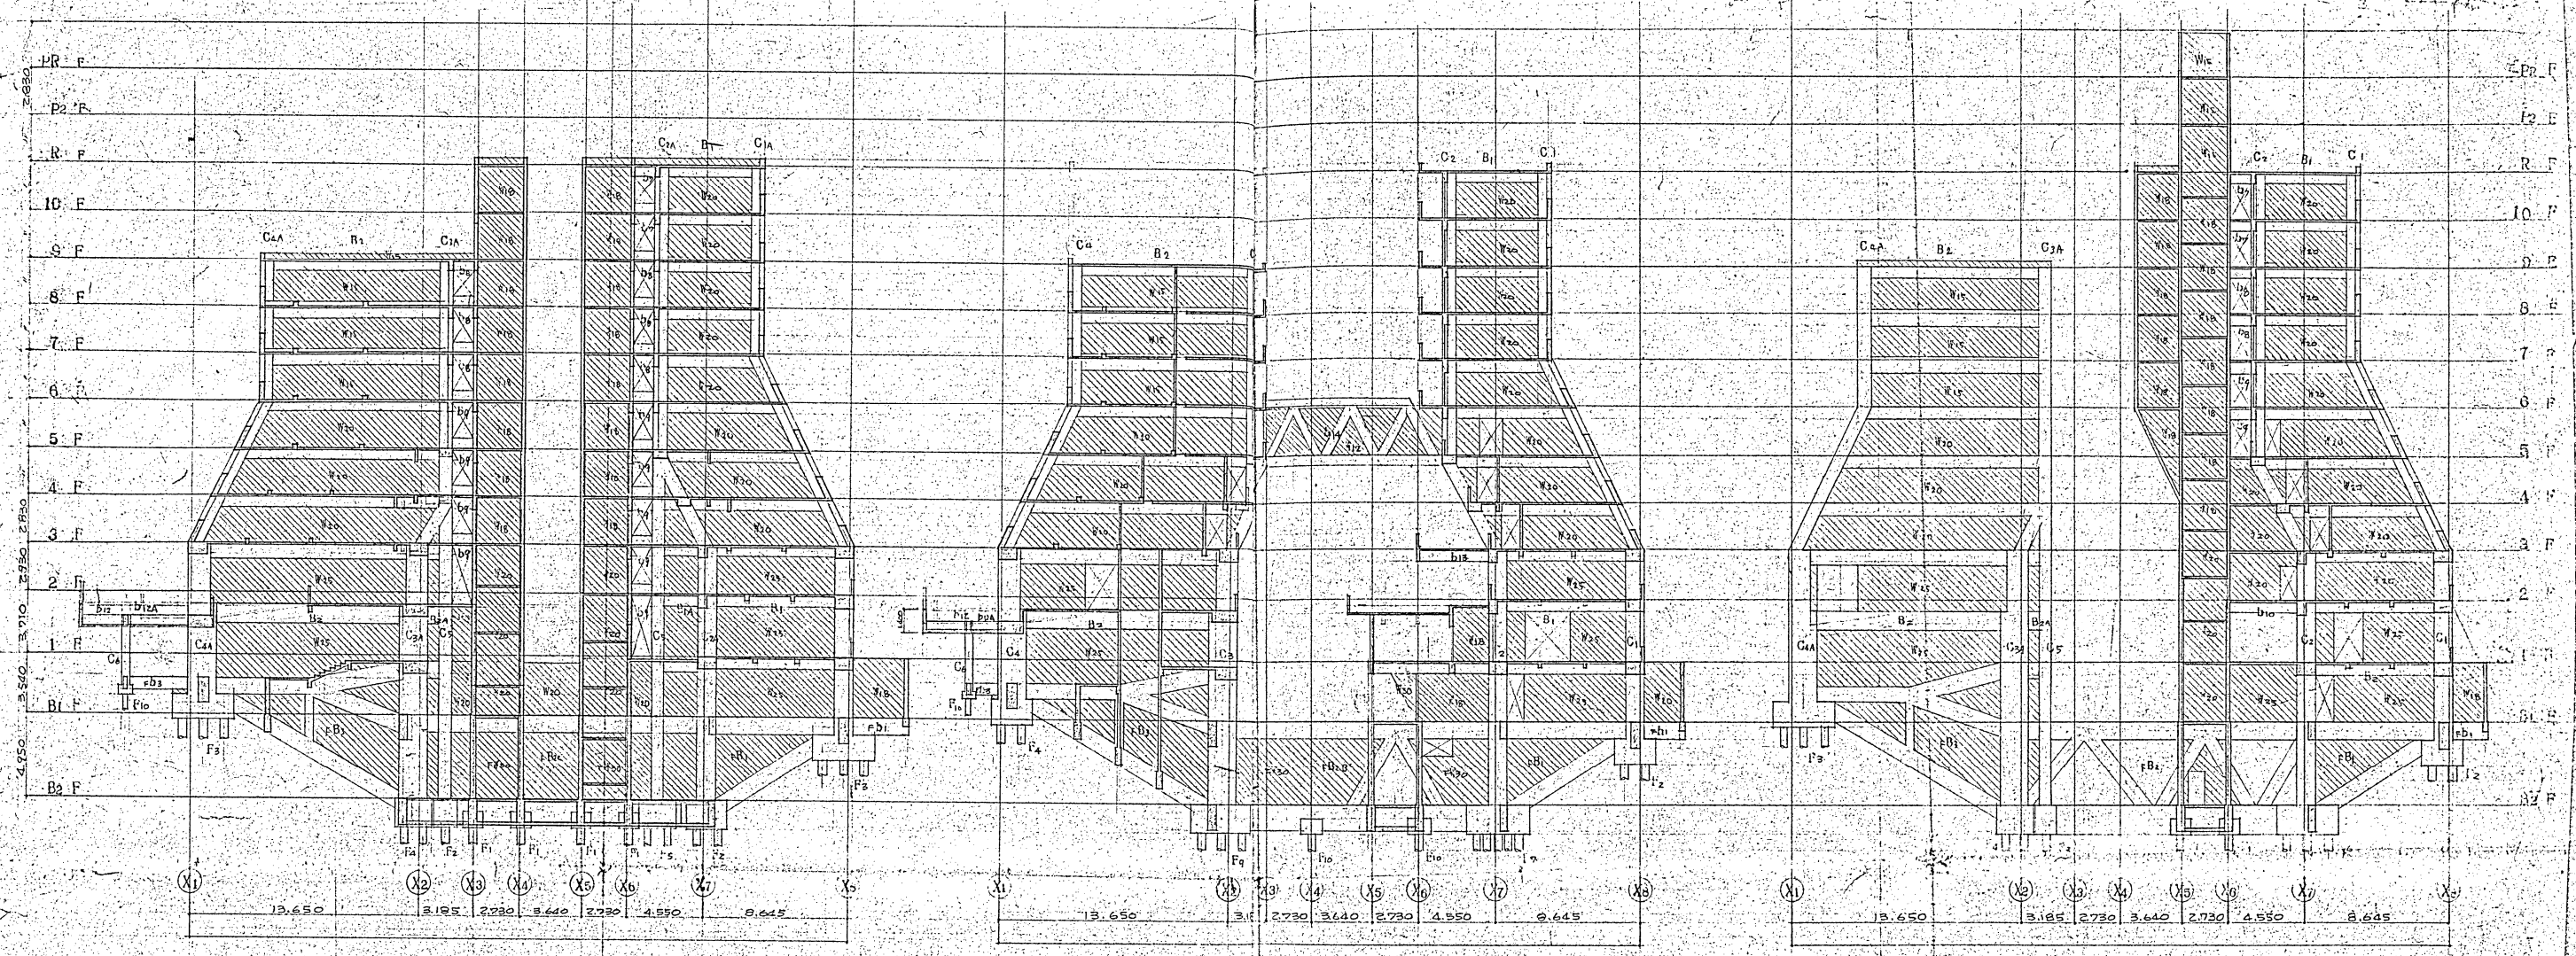

Y6 通り軸組図 1:200

Y7 通り軸組図 1:200

Y2 通り軸組図 1:200

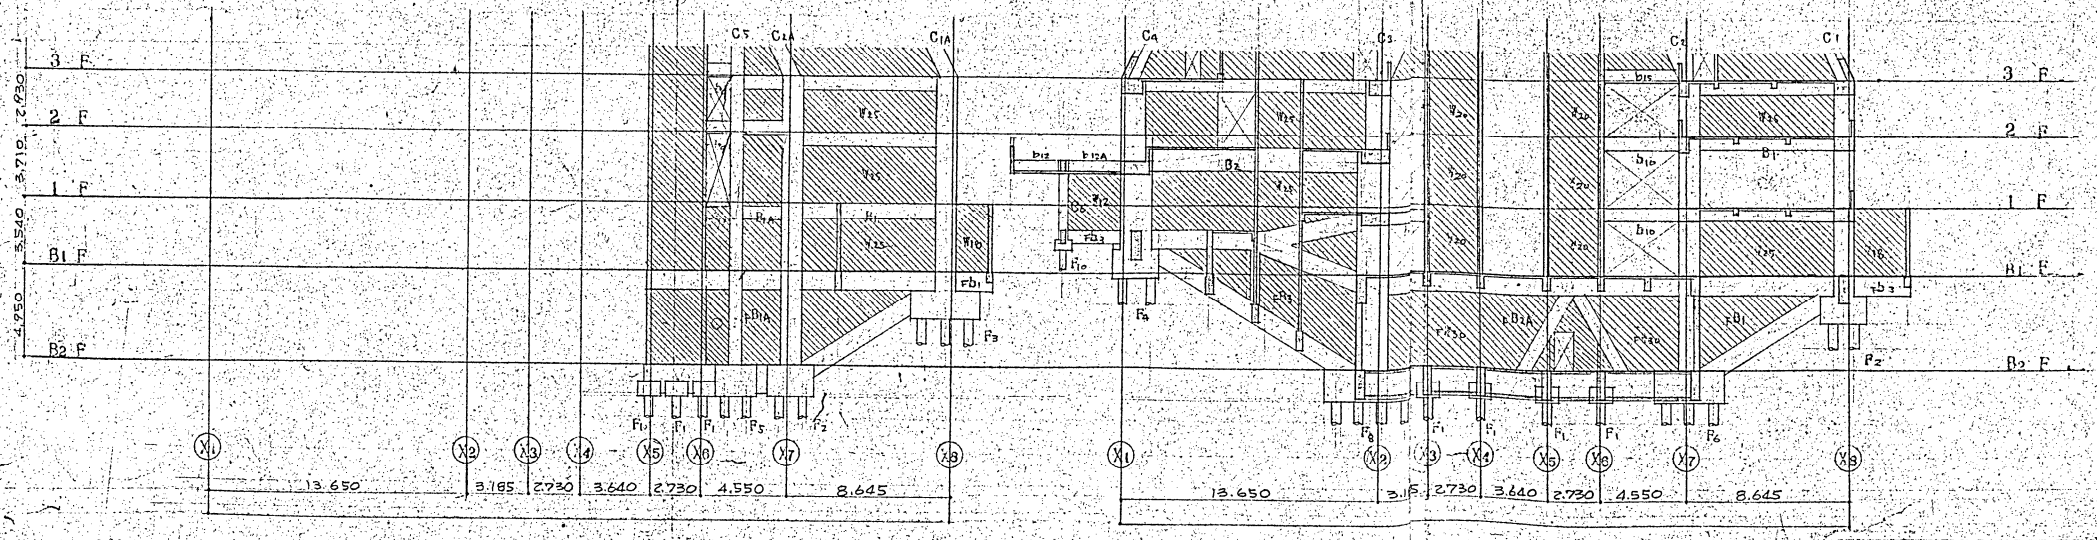

Y1 通り軸組図 1:200

Y3 通り軸組図 1:200


竣工図

宮崎県建設課

松井源吉 + O.R.S.

坂倉建築研究所

宮崎県市ヶ谷ビル(仮称)新築工事			
軸組図	1		3
1/200			15
松井源吉 + O.R.S.			
坂倉建築研究所			

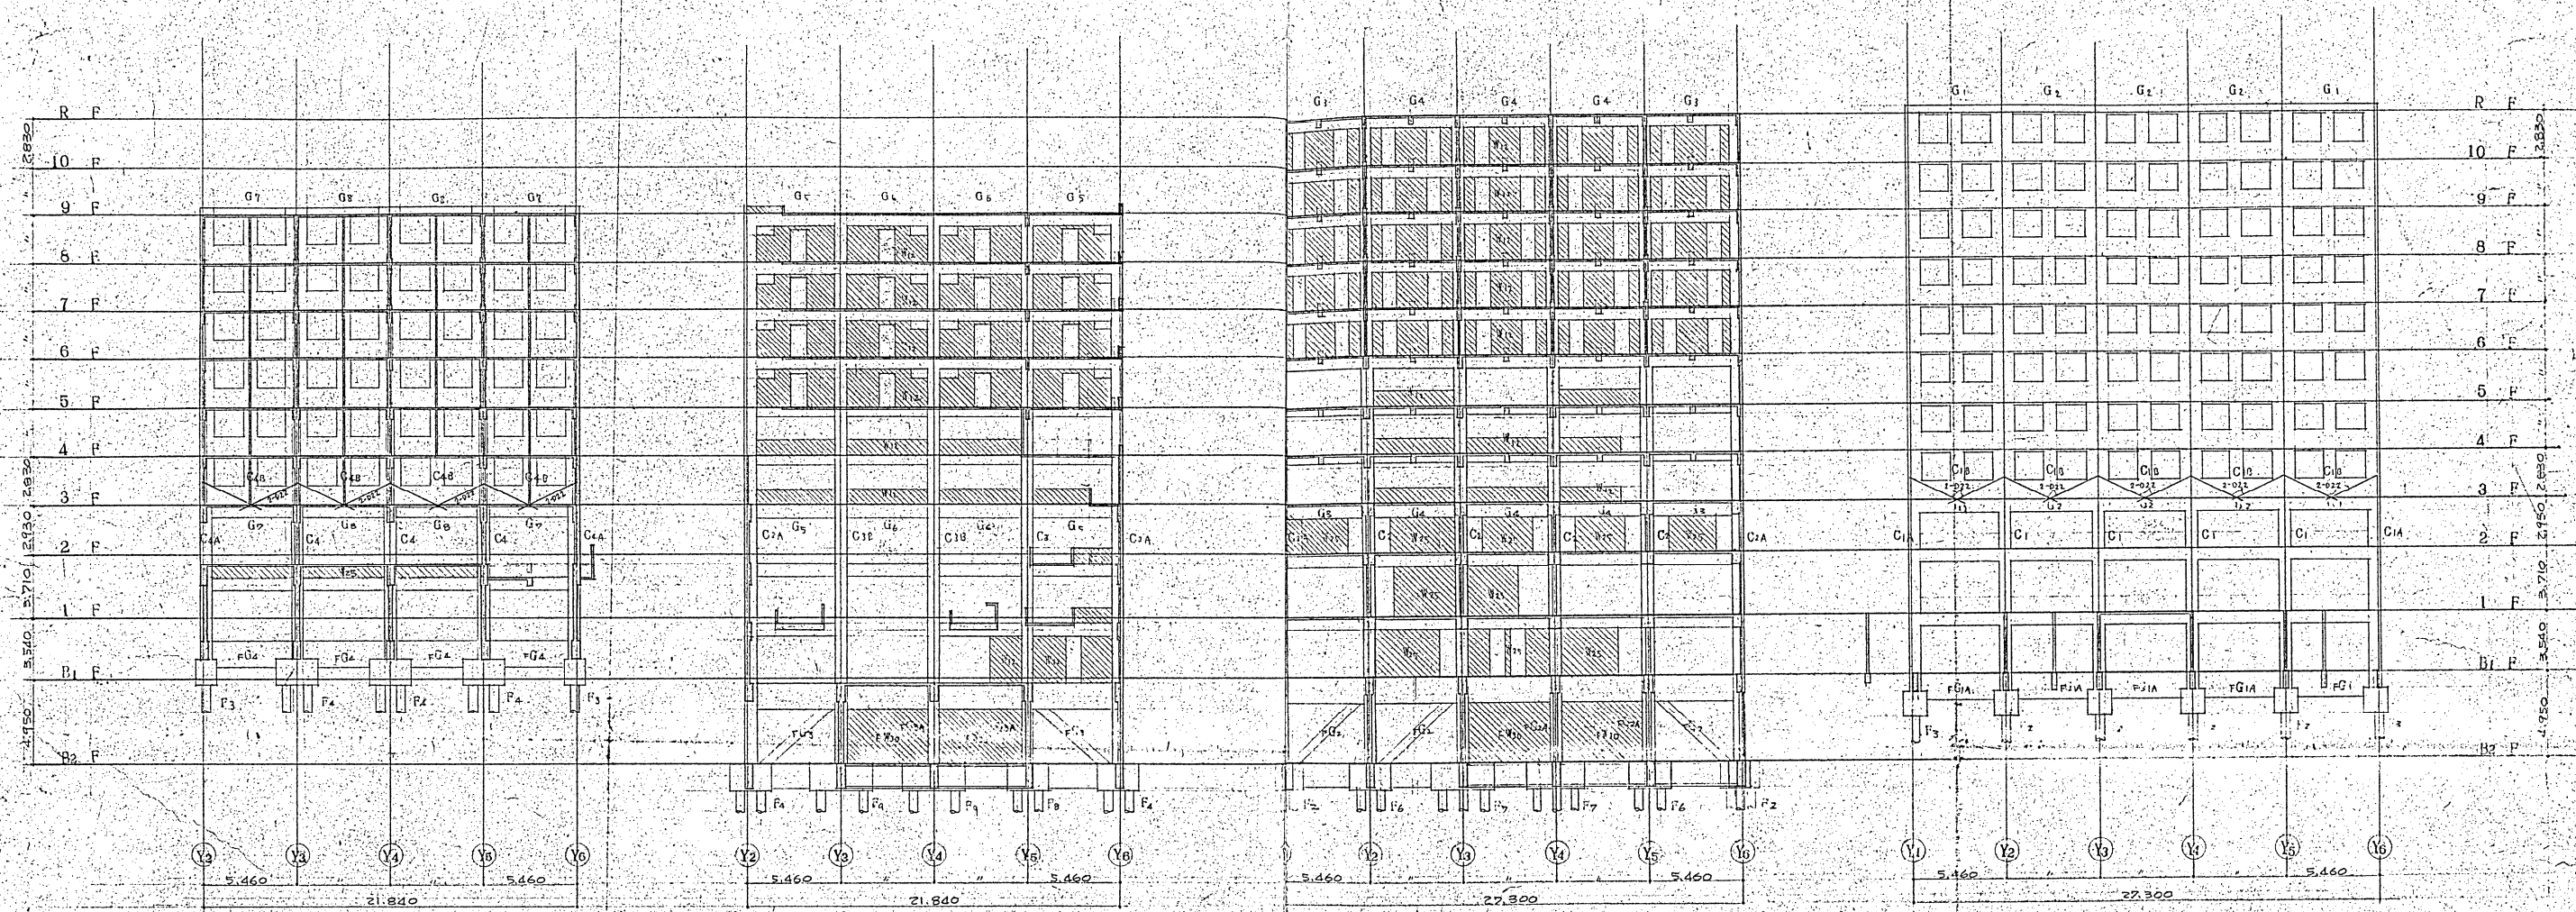

X1 通り軸組図 1:200

X2 通り軸組図 1:200


X7 通り軸組図 1:200

X6 通り軸組図 1:200

竣功図
 0.2.5.7

宮崎県建築課				
課長	副課長	主任	係長	技師

宮崎県市ヶ谷ビル(仮称)新築工事				
軸組図	層2			S
縮尺	1:100			16
松井源吾 + O.R.S.				
坂倉建築研究所 東京事務所 一橋南士 22478 坂倉 21				

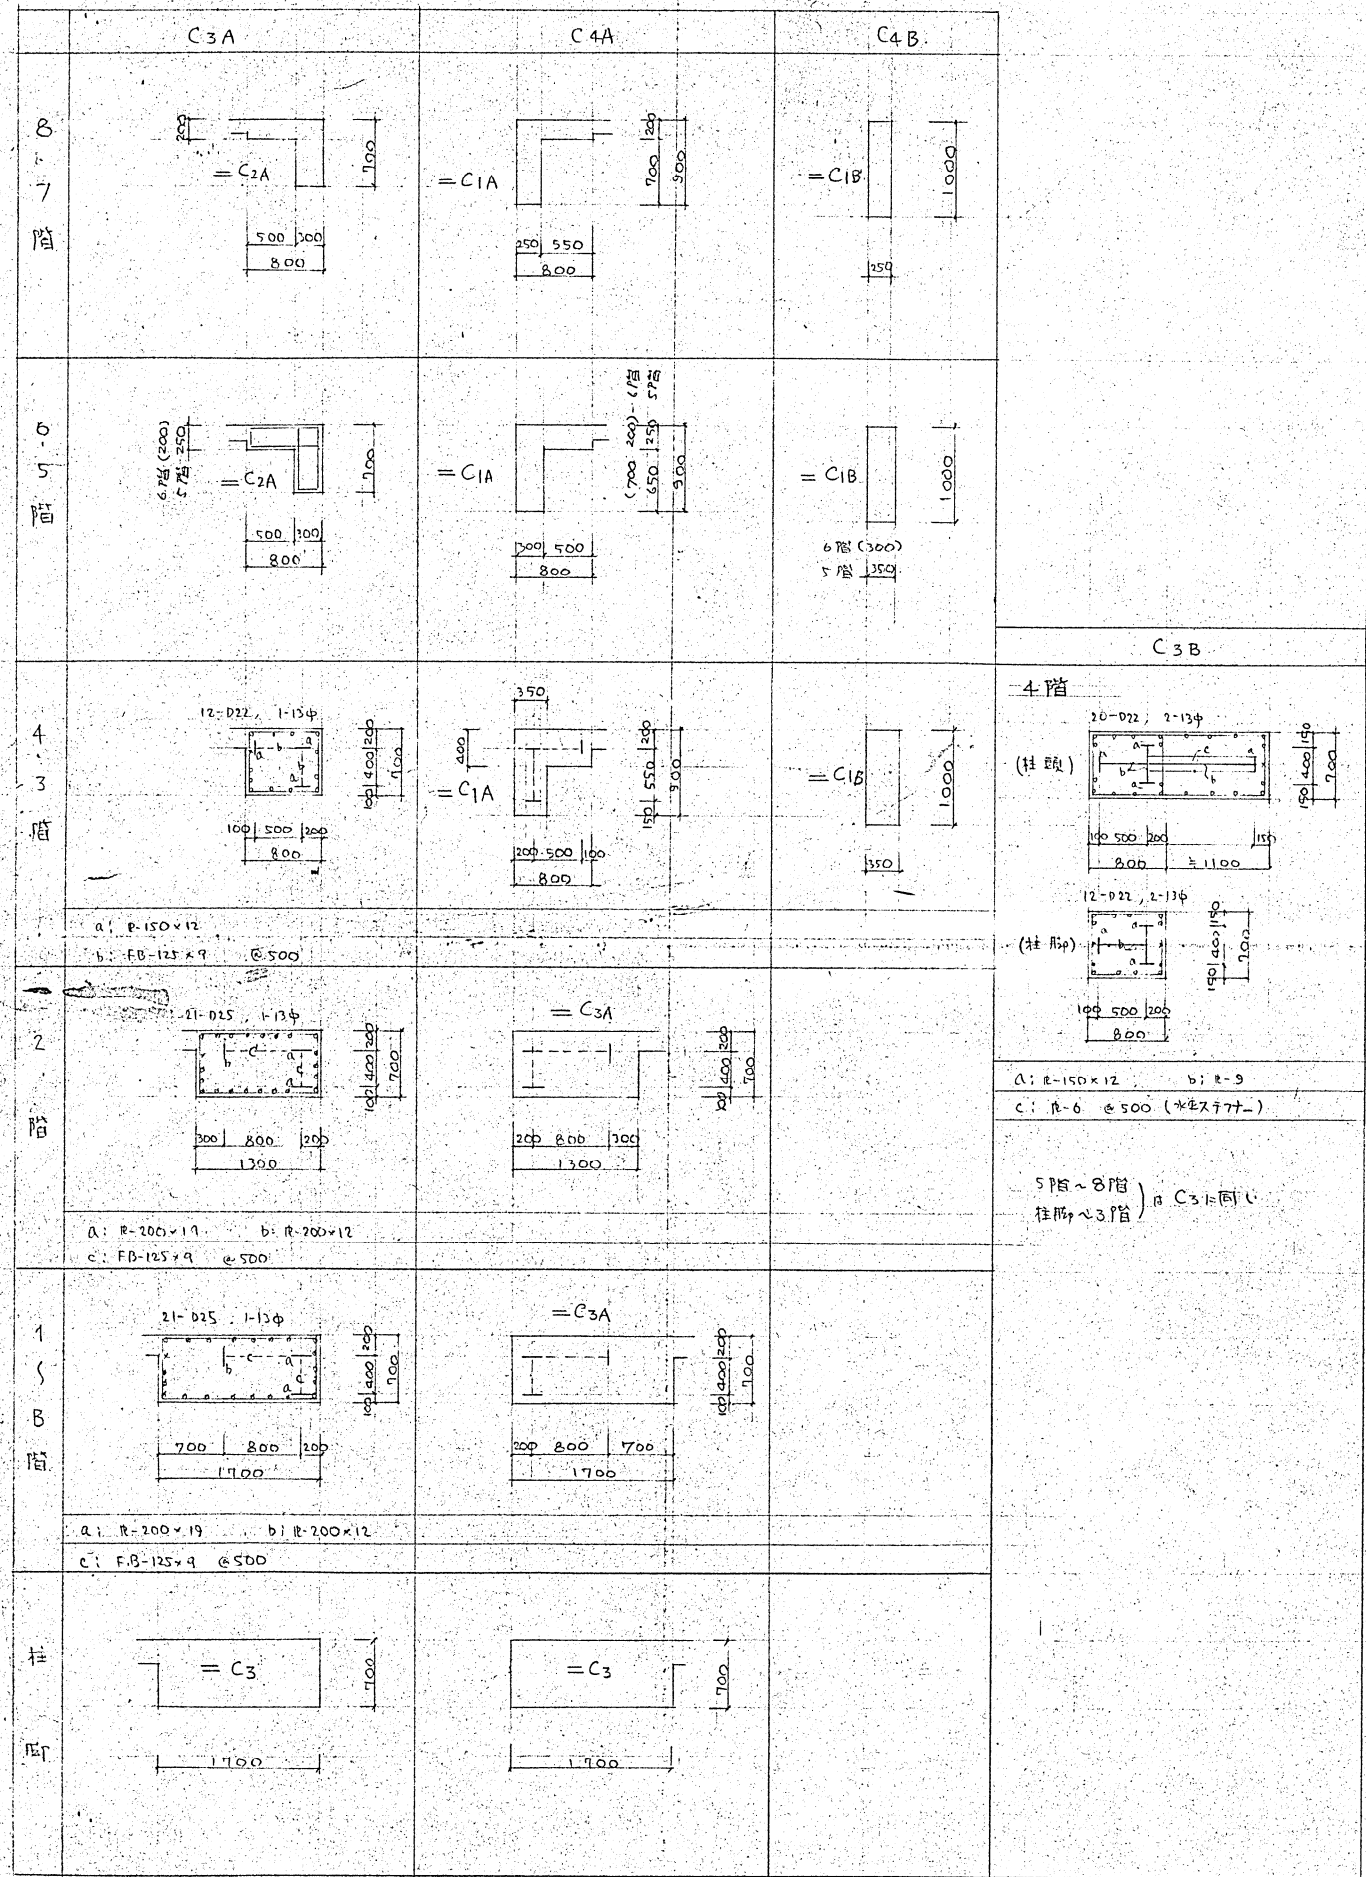

C3B
4階
(柱頭)
100 500 300
800 1100
150
190 400 150
700

12-D22, 2-13φ
(柱脚)
100 500 300
800
150 400 150
700


A: R-150x12 b: R-9
C: R-6 @500 (※柱77本)

5階~8階
柱脚~3階
a C31:同c

竣工図
Clohi S-17ok
D.R.S.T

柱リスト 1:40


HOOP 90-250C (他、柱の接合部は90-150Cと同一)
D.HOOP 90-750C

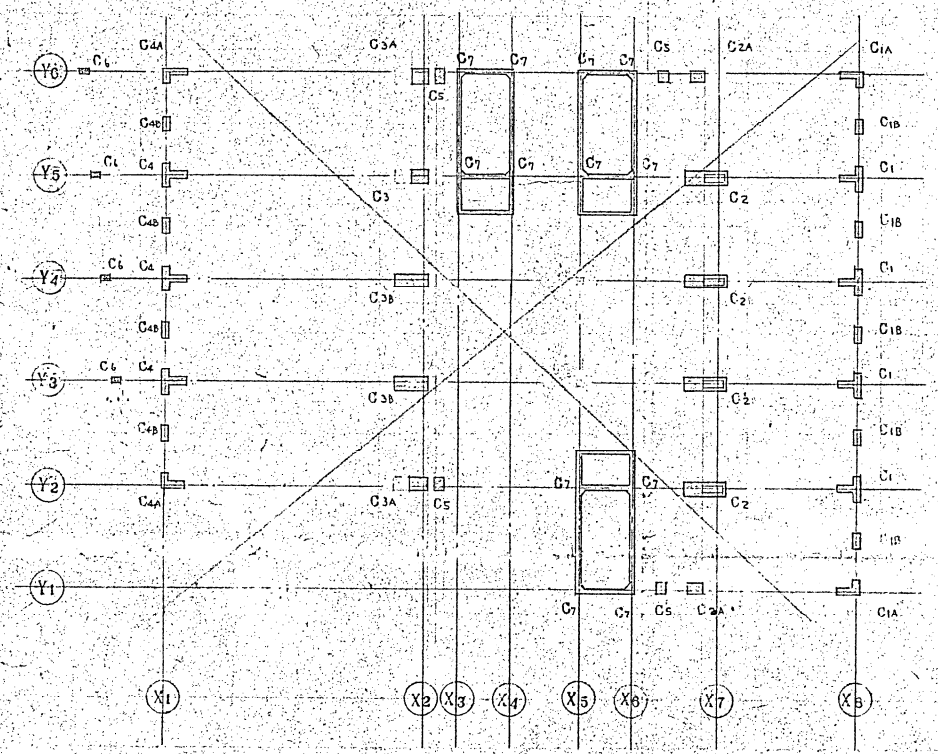


柱 キープラン

	C5	C6	C7
10 5 7 階			9-D19
6 5 階			9-D19
4 3 階	14-D25 		9-D25
2 階	14-D25 		9-D25
1 5 B2 階	14-D25 	(1階のみ) 8-D19 	12-D25

X0 間の開口部補強図

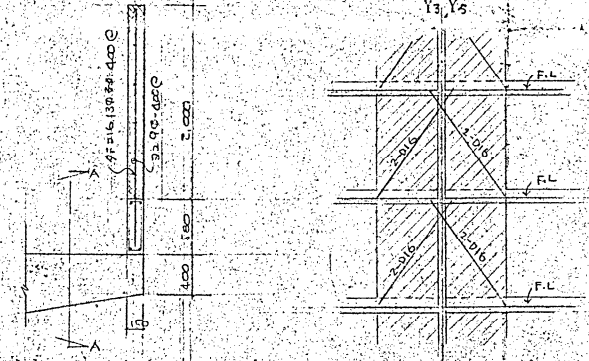

X1-X2 間のY方向壁補強
(居間とパイアスペースの仕切)

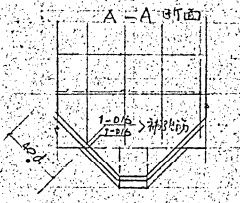

壁リスト 1:30

W30		
W25		
W20		
W18		
W15		
W12 W10		

竣功図
C. S. T.

宮崎県建築士
建築士 松井 謙吾


宮崎県市谷ビル(仮称)新築工事			
柱リスト	壁リスト		5
1:40	1:30		18
松井 謙吾 + O.R.S.			
坂倉建築研究所			

大梁リスト 1:40 層1

特記なき限り S T 130-250
 鋼筋 13φ
 止付 4φ-750

階	G1・G2		G3		G4		G5		G6		G8		B1		B2		
	両端	中央	外端、内端	中央	両端	中央	外端、内端	中央	両端	中央	両端	中央	両端	中央	両端	中央	
5	断面 		断面 		断面 		断面 		断面 		断面 		断面 		断面 		
階	R-150x12 R-6φ 2-D25 1-D25, 2-D19 13φ-200	R-150x9 CT-62.5x125x6.5x9 2-D25 1-D25, 1-D19 13φ-200	R-150x19 R-6φ 1-D22, 2-D19 2-D22, 2-D19 13φ-250	R-150x16 R-6φ 2-D22, 2-D19 2-D22, 2-D19 13φ-250	R-150x19 R-6φ 4-D22, 2-D19 2-D22, 2-D19 13φ-250	R-150x16 R-6φ 2-D22, 2-D19 2-D22, 2-D19 13φ-250	R-150x22 R-9φ 2-D25 2-D25 13φ-250	R-150x22 R-9φ 2-D25 2-D25 13φ-250	5G5 = 全シ		R-150x9 R-6φ CT-62.5x125x6.5x9 2-D25 2-D19 13φ-200	R-150x9 R-6φ CT-62.5x125x6.5x9 2-D25 2-D19 13φ-200	R-150x15 R-6φ 4-D19 2-D19 13φ-200	R-150x12 R-6φ 2-D19 2-D19 13φ-200	R-150x9 R-6φ 2-D19 2-D19 13φ-200	R-150x9 R-6φ 2-D19 2-D19 13φ-200	R-150x9 R-6φ 2-D19 2-D19 13φ-200
4	断面 		断面 		断面 		断面 		断面 		断面 		断面 		断面 		
階	R-150x15 R-6φ 1-D25, 2-D19 1-D25, 2-D19 13φ-200	R-150x12 CT-62.5x125x6.5x9 2-D25 1-D25, 1-D19 13φ-200	R-150x19 R-6φ 1-D22, 2-D19 2-D22, 2-D19 13φ-250	R-150x16 R-6φ 2-D22, 2-D19 2-D22, 2-D19 13φ-250	R-150x19 R-6φ 4-D22, 2-D19 2-D22, 2-D19 13φ-250	R-150x16 R-6φ 2-D22, 2-D19 2-D22, 2-D19 13φ-250	R-150x19 R-9φ 4-D25, 2-D19 2-D25, 2-D19 13φ-250	R-150x16 R-6φ 2-D25, 2-D19 2-D25, 2-D19 13φ-250	4G5 = 全シ		R-150x12 R-6φ 4-D19 2-D19 13φ-200	R-150x9 R-6φ CT-62.5x125x6.5x9 2-D19 2-D19 13φ-200	5B1 = 全シ		5B2 = 全シ		
3	断面 		断面 		断面 		断面 		断面 		断面 		断面 		断面 		
階	R-200x12 R-9φ 5-D25, 3-D19 3-D25, 3-D19 13φ-200	R-200x12 FB-125x9 (φ=60) 4-D25, 3-D19 3-D25, 3-D19 13φ-200	R-200x12 R-6φ 2-D25, 1-D19 2-D25, 1-D19 13φ-250	R-200x12 FB-100x6 (φ=60) 2-D25, 1-D19 2-D25, 1-D19 13φ-250	R-200x16 R-6φ 3-D25, 1-D19 2-D25, 1-D19 13φ-250	R-200x12 FB-100x6 (φ=60) 2-D25, 1-D19 2-D25, 1-D19 13φ-250	R-200x16 R-6φ 4-D25, 1-D19 2-D25, 1-D19 13φ-250	R-200x16 FB-125x9 (φ=60) 4-D32, 2-D19 4-D32, 2-D19 13φ-200	R-200x19 R-9φ 4-D32, 3-D19 4-D32, 3-D19 13φ-200	R-200x16 R-6φ FB-125x9 (φ=60) 3-D32, 2-D19 3-D32, 2-D19 13φ-200	R-200x19 R-9φ 5-D25, 1-D19 4-D25, 3-D19 13φ-200	R-200x16 R-6φ FB-125x9 (φ=60) 4-D25, 3-D19 4-D25, 3-D19 13φ-200	R-200x12 R-6φ 5-D25, 2-D19 4-D25, 3-D19 13φ-200	R-200x12 R-6φ FB-100x6 (φ=60) 2-D25, 1-D19 2-D25, 1-D19 13φ-200	R-200x12 R-6φ FB-100x6 (φ=60) 2-D25, 1-D19 2-D25, 1-D19 13φ-200	R-200x12 R-6φ FB-100x6 (φ=60) 2-D25, 1-D19 2-D25, 1-D19 13φ-200	
2	断面 		断面 		断面 		断面 		断面 		断面 		断面 		断面 		
階	R-200x22 R-9φ 7-D25, 3-D19 7-D25, 3-D19 13φ-200	R-200x19 R-6φ FB-125x9 1	断面 		断面 		断面 		断面 		断面 		断面 		断面 		断面 		
階	R-200x22 R-9φ 8-D25, 3-D19 8-D25, 3-D19 13φ-200	R-200x16 R-6φ FB-125x9 (φ=60) 5-D25, 2-D19 5-D25, 2-D19 13φ-200	R-200x19 R-6φ 2-D25, 3-D19 2-D25, 3-D19 13φ-250	R-200x16 R-6φ FB-125x9 (φ=60) 4-D25, 2-D19 4-D25, 2-D19 13φ-250	R-200x19 R-6φ 3-D25, 1-D19 2-D25, 1-D19 13φ-250	R-200x16 R-6φ FB-125x9 (φ=60) 4-D25, 2-D19 4-D25, 2-D19 13φ-250	R-200x22 R-9φ 14-D32, 1-D19 14-D32, 1-D19 17φ-200	R-200x19 R-6φ FB-125x9 (φ=60) 9-D32, 1-D19 9-D32, 1-D19 17φ-200	1G5 = 全シ		R-200x22 R-9φ 8-D32, 2-D19 8-D32, 2-D19 13φ-200	R-200x19 R-6φ FB-125x9 (φ=60) 6-D32, 2-D19 6-D32, 2-D19 13φ-200	2B1 = 全シ		2B3 両端 中央 		

竣工図
 Aoki
 R.R.S.T

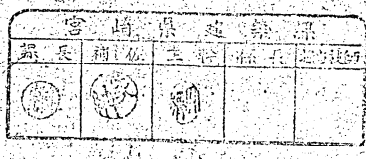

宮崎県市ヶ谷ビル(仮称)新築工事
 大梁リスト 1:40 層1
 松井源吾 + O.R.S.
 坂倉建築研究所 東京事務所 電話 3344 2411

大梁リスト 1:40 冊2

S. T. 1190-2500
 特記ナキ限り
 設 断 90
 止 止 90-750C


竣工図
 松井 源吉
 O.R.S.



宮崎県建築業
 探長 補佐 主任 係長 技師

宮崎県市ヶ谷ビル(仮称)新築工事
 大梁リスト 冊2
 図尺 1:40
 松井源吉 + O.R.S.
 坂倉建築研究所 東京事務所

大梁 リスト 1:40 冊3

S.T. 0.130-250C
 鉄筋 13φ
 巾止 9φ-750C

梁開口補強 1:30

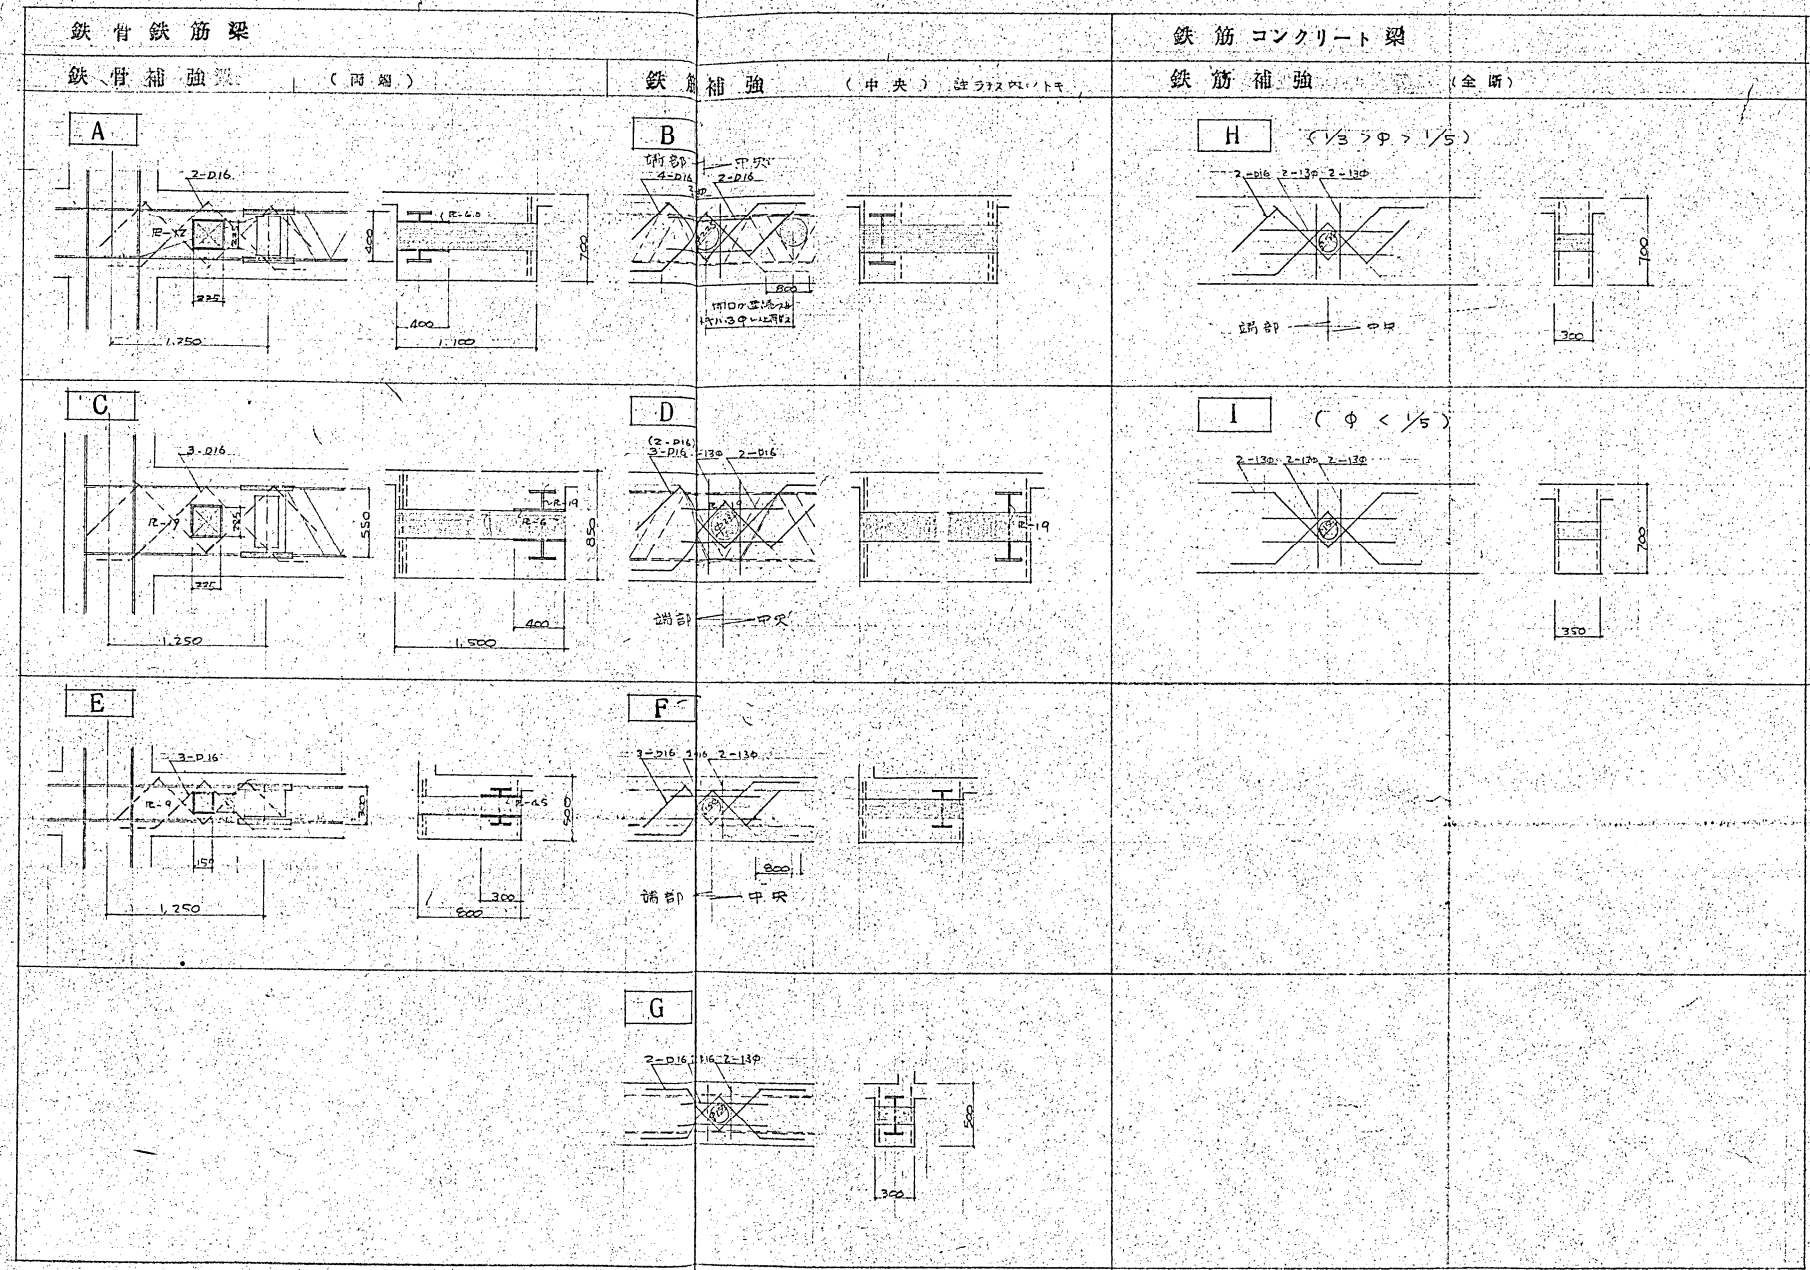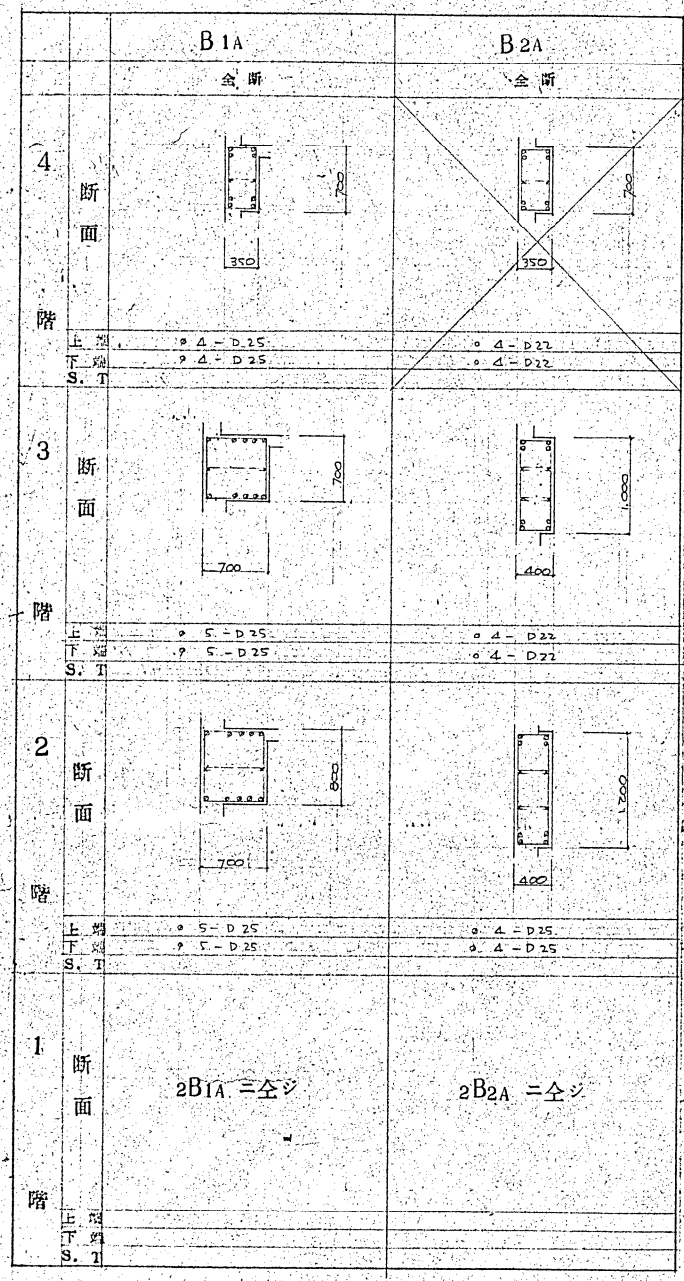

階	梁記号	b	D	φ _筋	φ/D	補強筋の寸法	部号
4	1G4	110	70	22.5	3/7	R-12, 4-D16	A, B
4	1G5, 6	150	85	22.5	3/6	R-19, 3-D16	C, D
3	1B1	80	70	22.5	3/7	3-D16	E
3	2G5	150	70	15.0	2/7	R-19, 3-D16	C, D
2	2B1	80	70	15.0	4/7	3-D16	E
2	3G3	50	80	23.0	1/3	2-D16	F
2	3B1	70	70	23.0	3/7	R-9	G
1	4G3	80	50	10.0	1/2	3-D16	F
1	4B1	35	70	10.0	1/7	2-D16	F
1	5G4	80	50	15.0	3/3	R-9, 3-D16	E, F
1	5G2	80	50	12.0	2/3	2-D16	E
1	5G5	30	50	15.0	3/3	2-D16	E
1	5G6	30	50	15.0	3/3	2-D16	E
1	5B1	35	70	12.0	1/2	2-D16	E
1	6-R G3	30	70	10.0	1/7	2-D16	H
1	6-R G5	30	70	5.0	1/14	2-13φ	I
1	6-R B1	20	95	10.0	1/5	2-13φ	I

竣工図
 Curbie
 P.R.S.T

宮崎県建設課
 課長補佐 主幹 係長 担当技師

宮崎県市ヶ谷ビル(仮称)新築工事
 大梁リスト 冊3 梁開口補強
 縮尺 1:40 1:30
 松井源吉 + O.R.S.
 坂倉建築研究所 東京事務所 一級建築士 井上 23478